

琵琶湖ゲストハウス 増築工事

KIYOSHI ISHIBASHI ARCHITECT & ASSOCIATES


竣工図リスト


Table with 3 columns: 図面番号, 種別, 図面名称. Includes items like 表紙, 図面リスト, 既存配置図, 配置図, etc.

施工図リスト


Table with 3 columns: 図面番号, 種別, 図面名称. Includes items like 天井図, 平面詳細図, 断面詳細図, etc.


Table with 3 columns: 図面番号, 種別, 図面名称. Includes items like ジャグジー周り詳細図, ジャグジー周り断面図, シャワー室排水溝蓋図, etc.

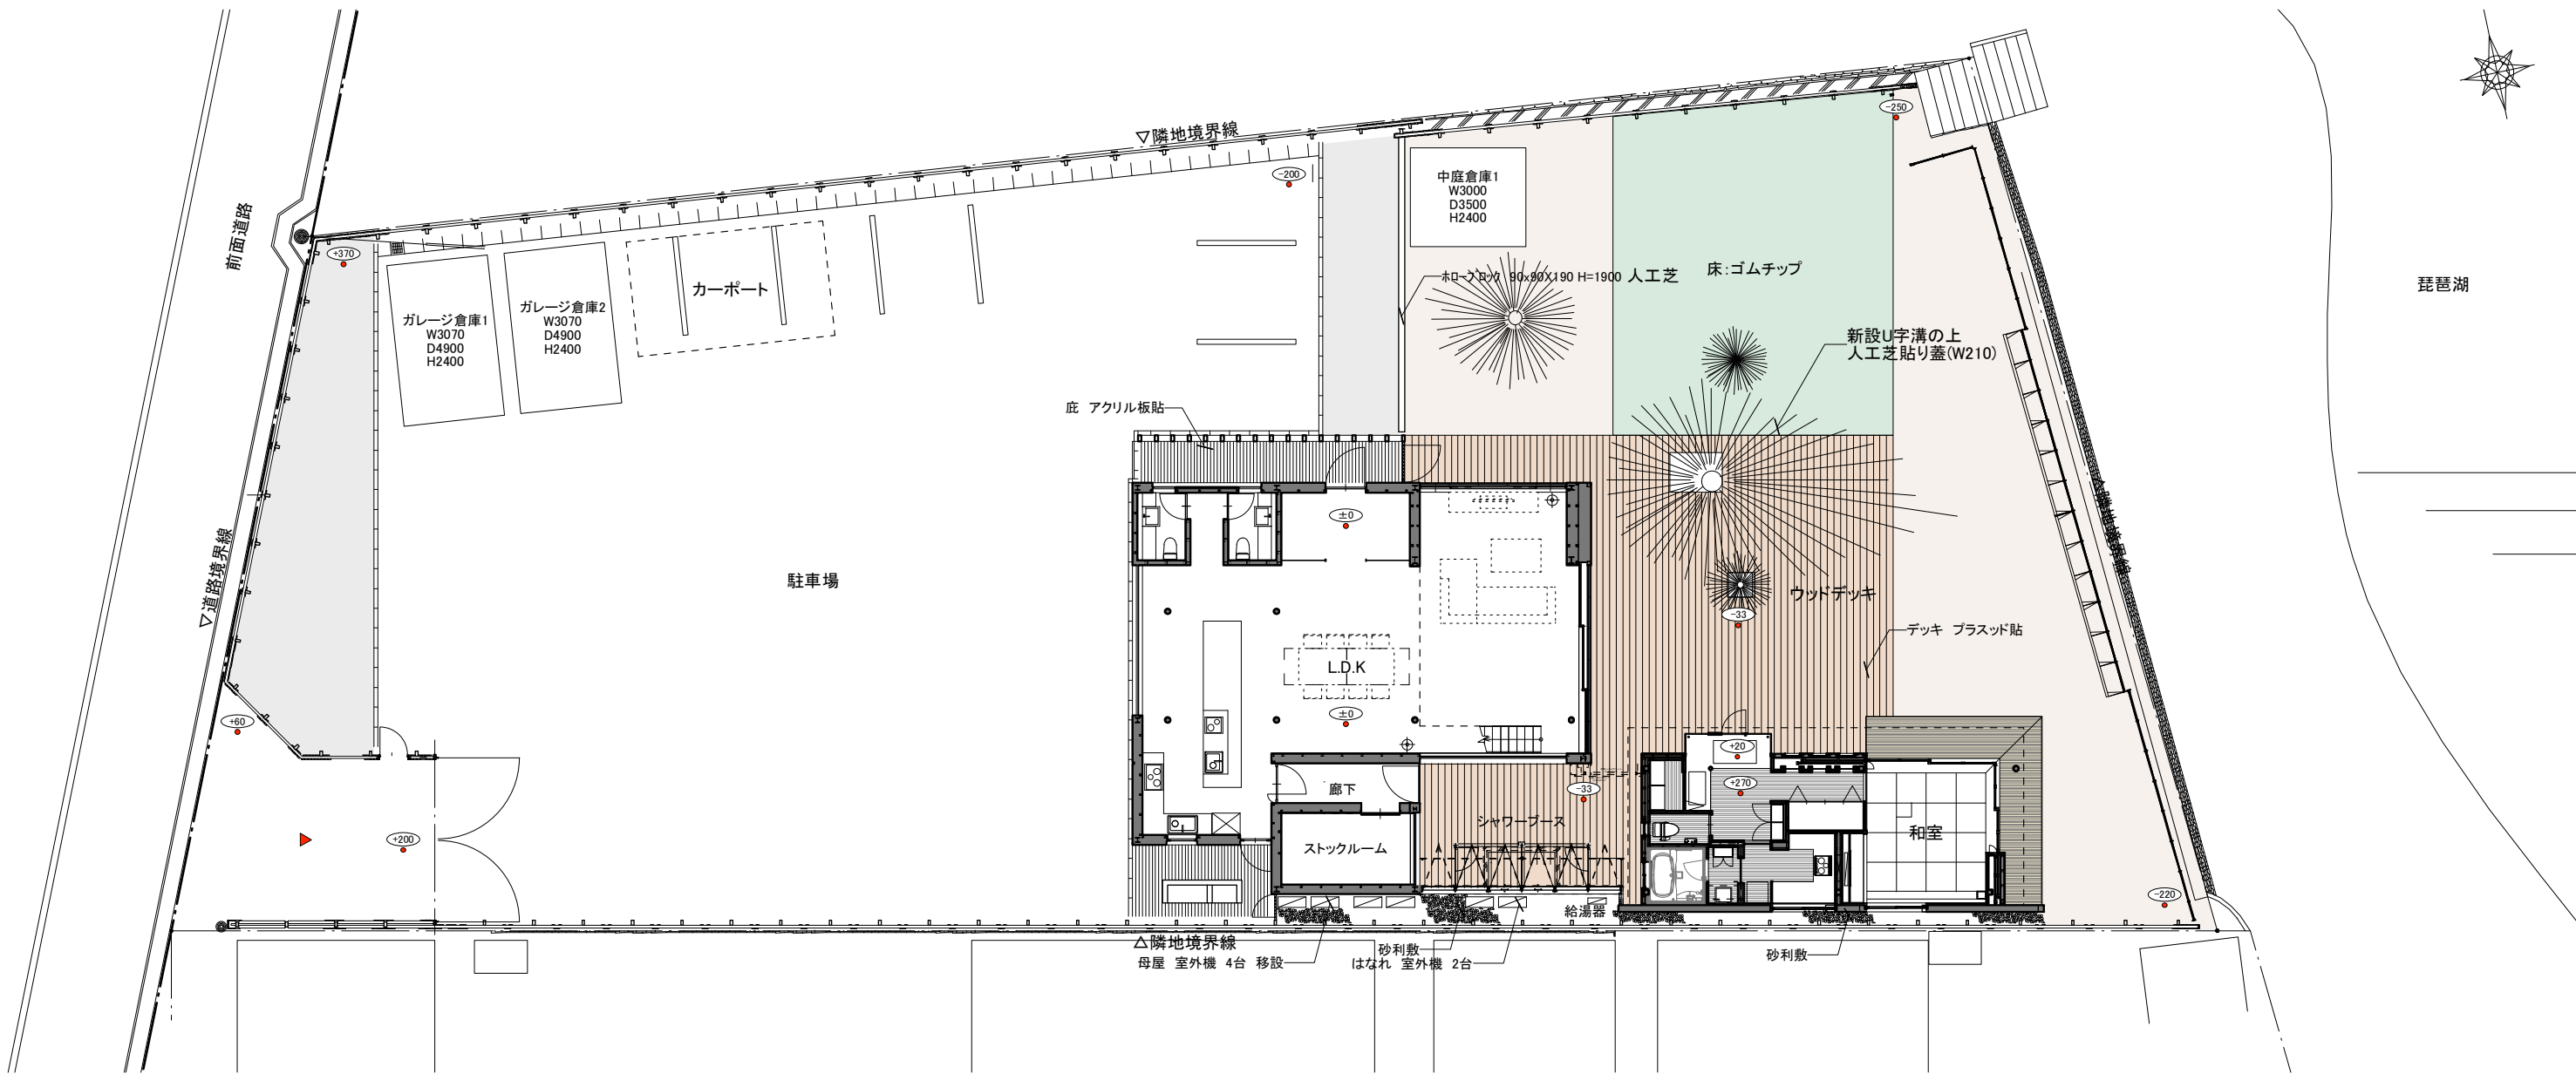

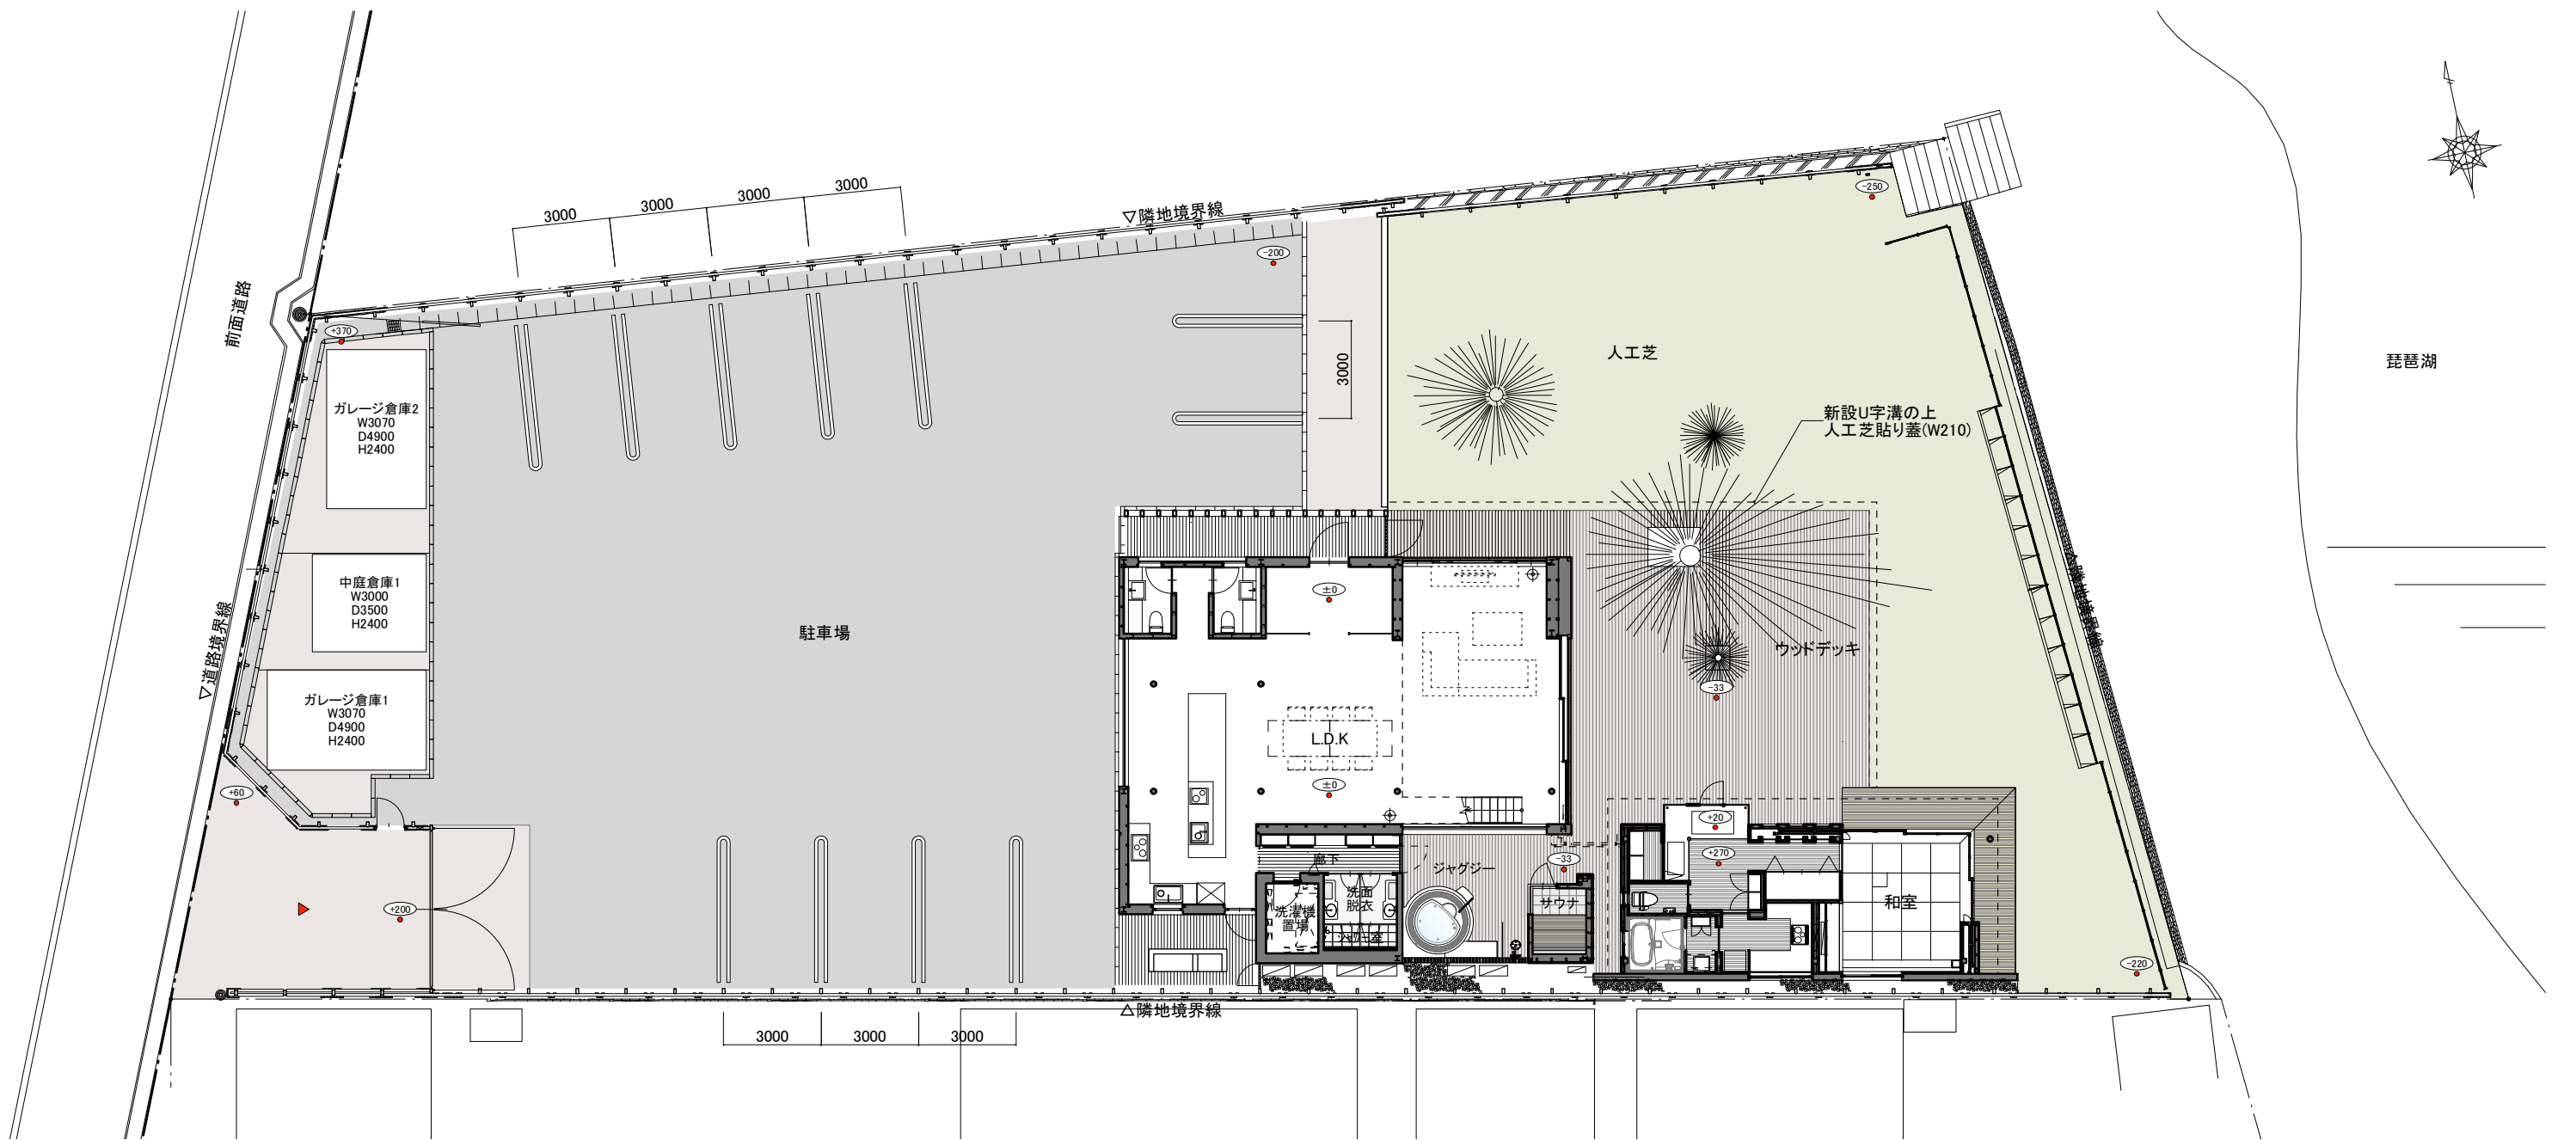



琵琶湖

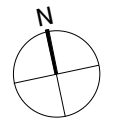

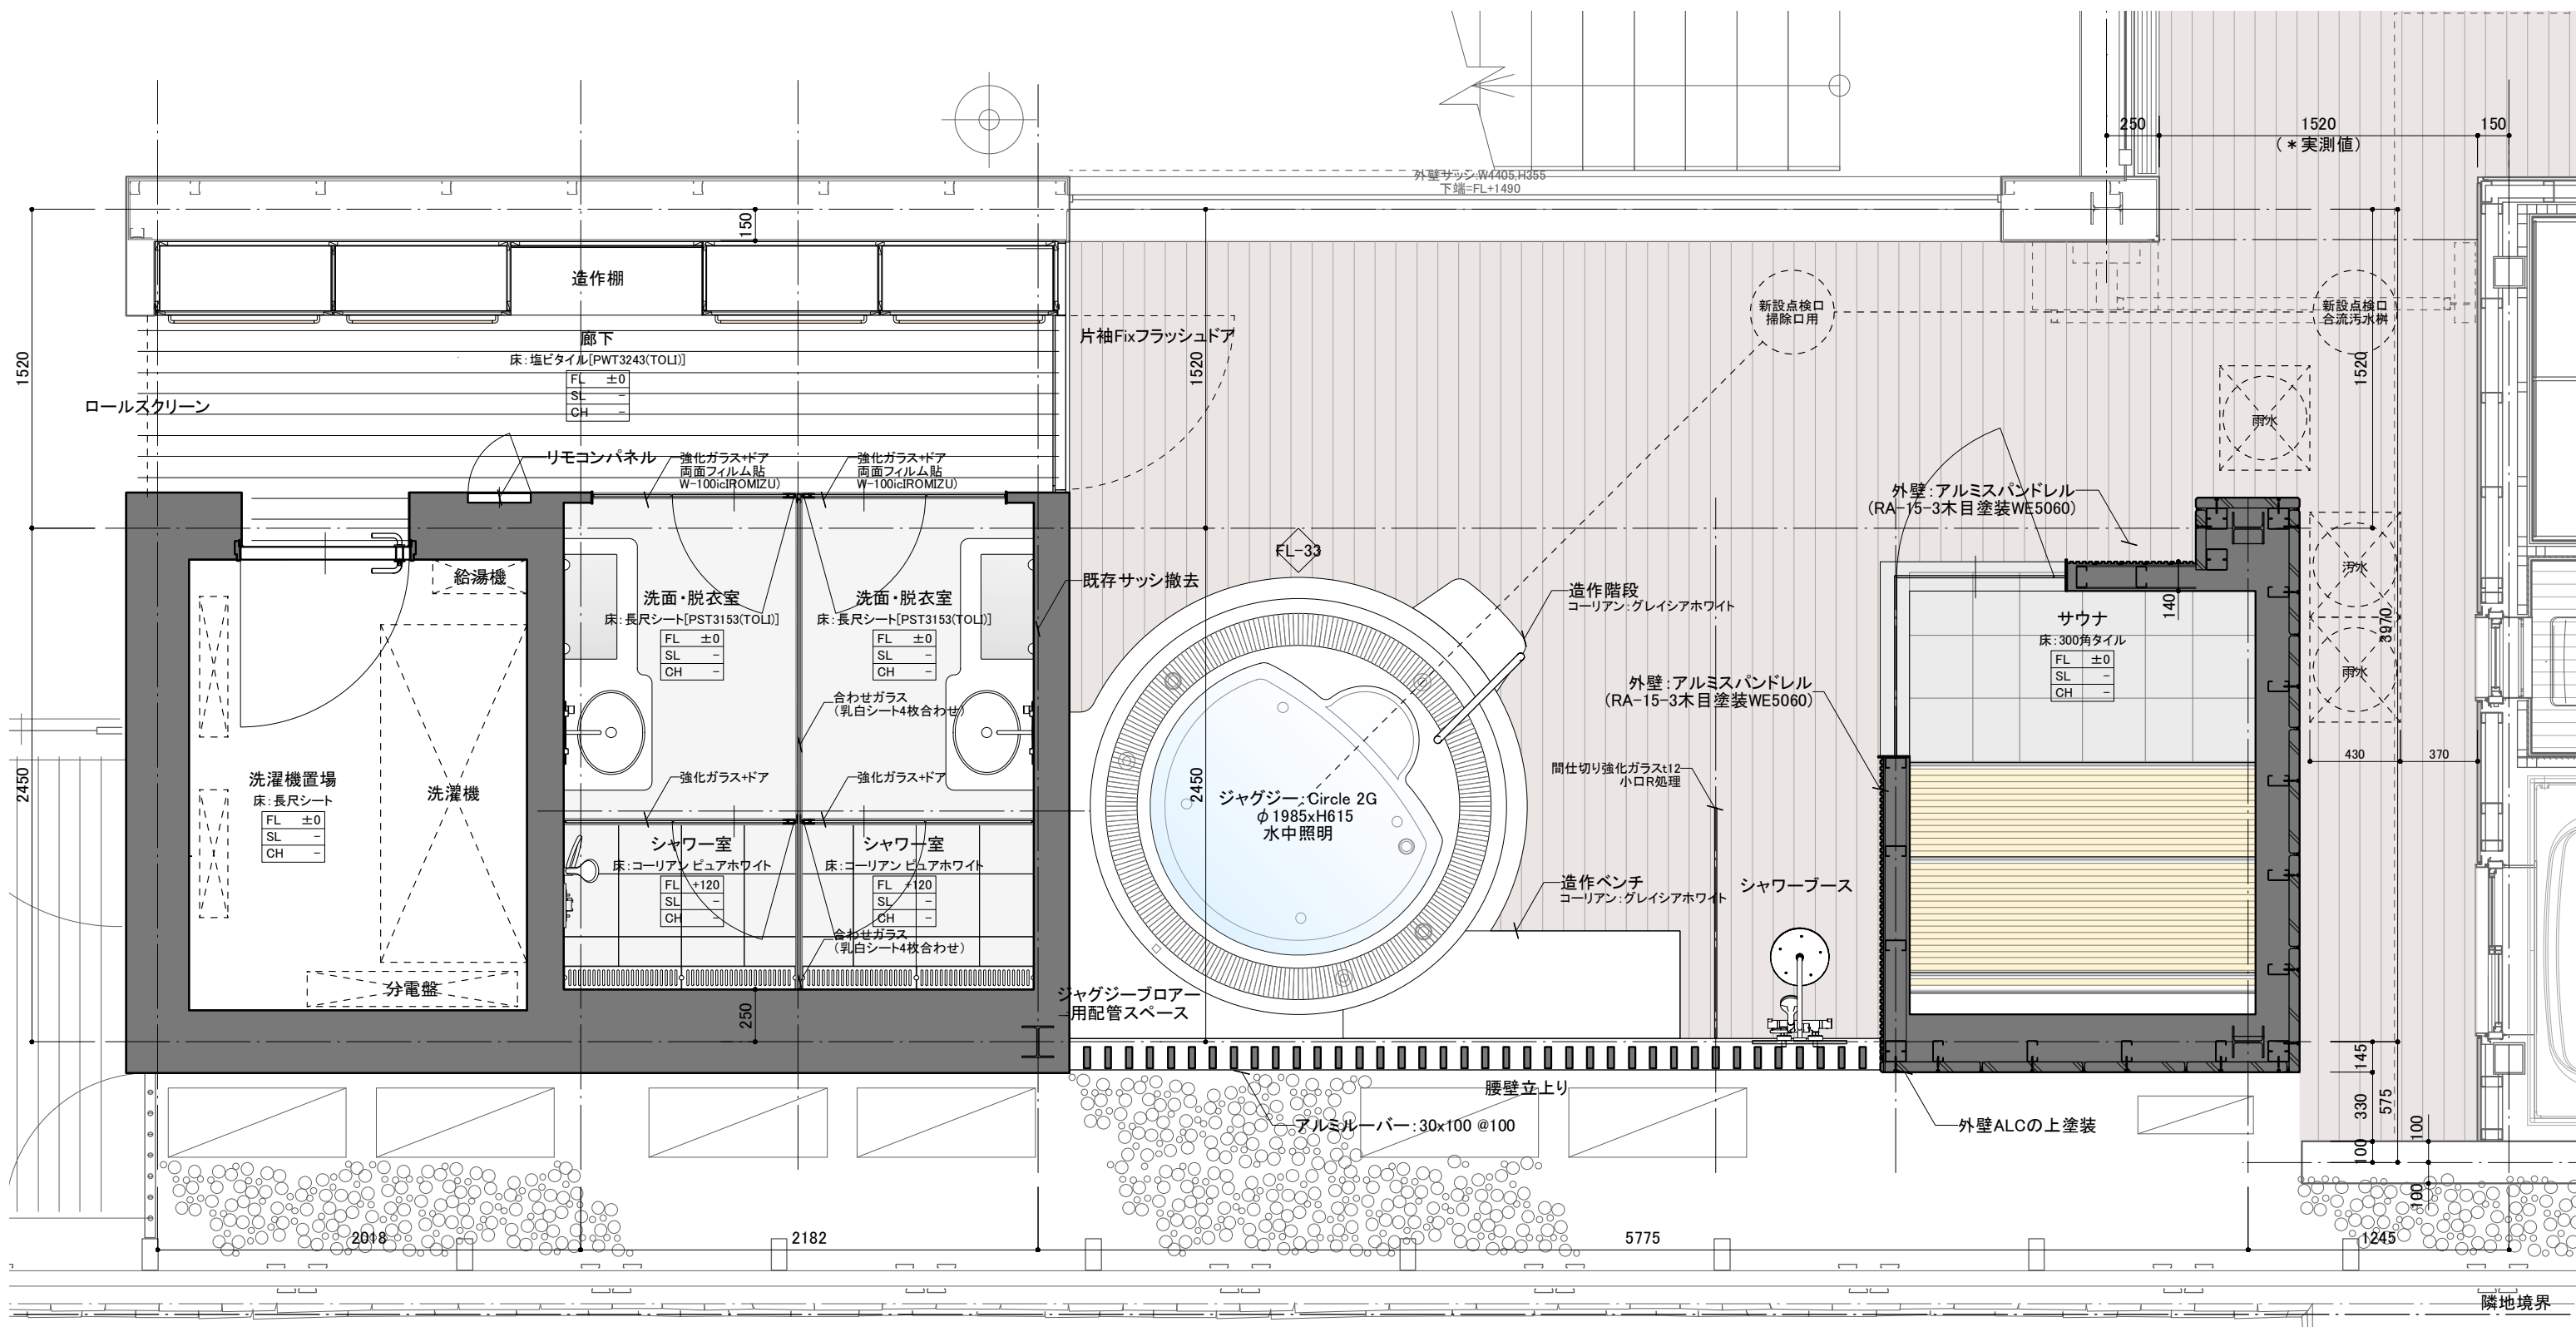

平面図 S1/30

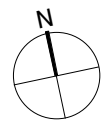


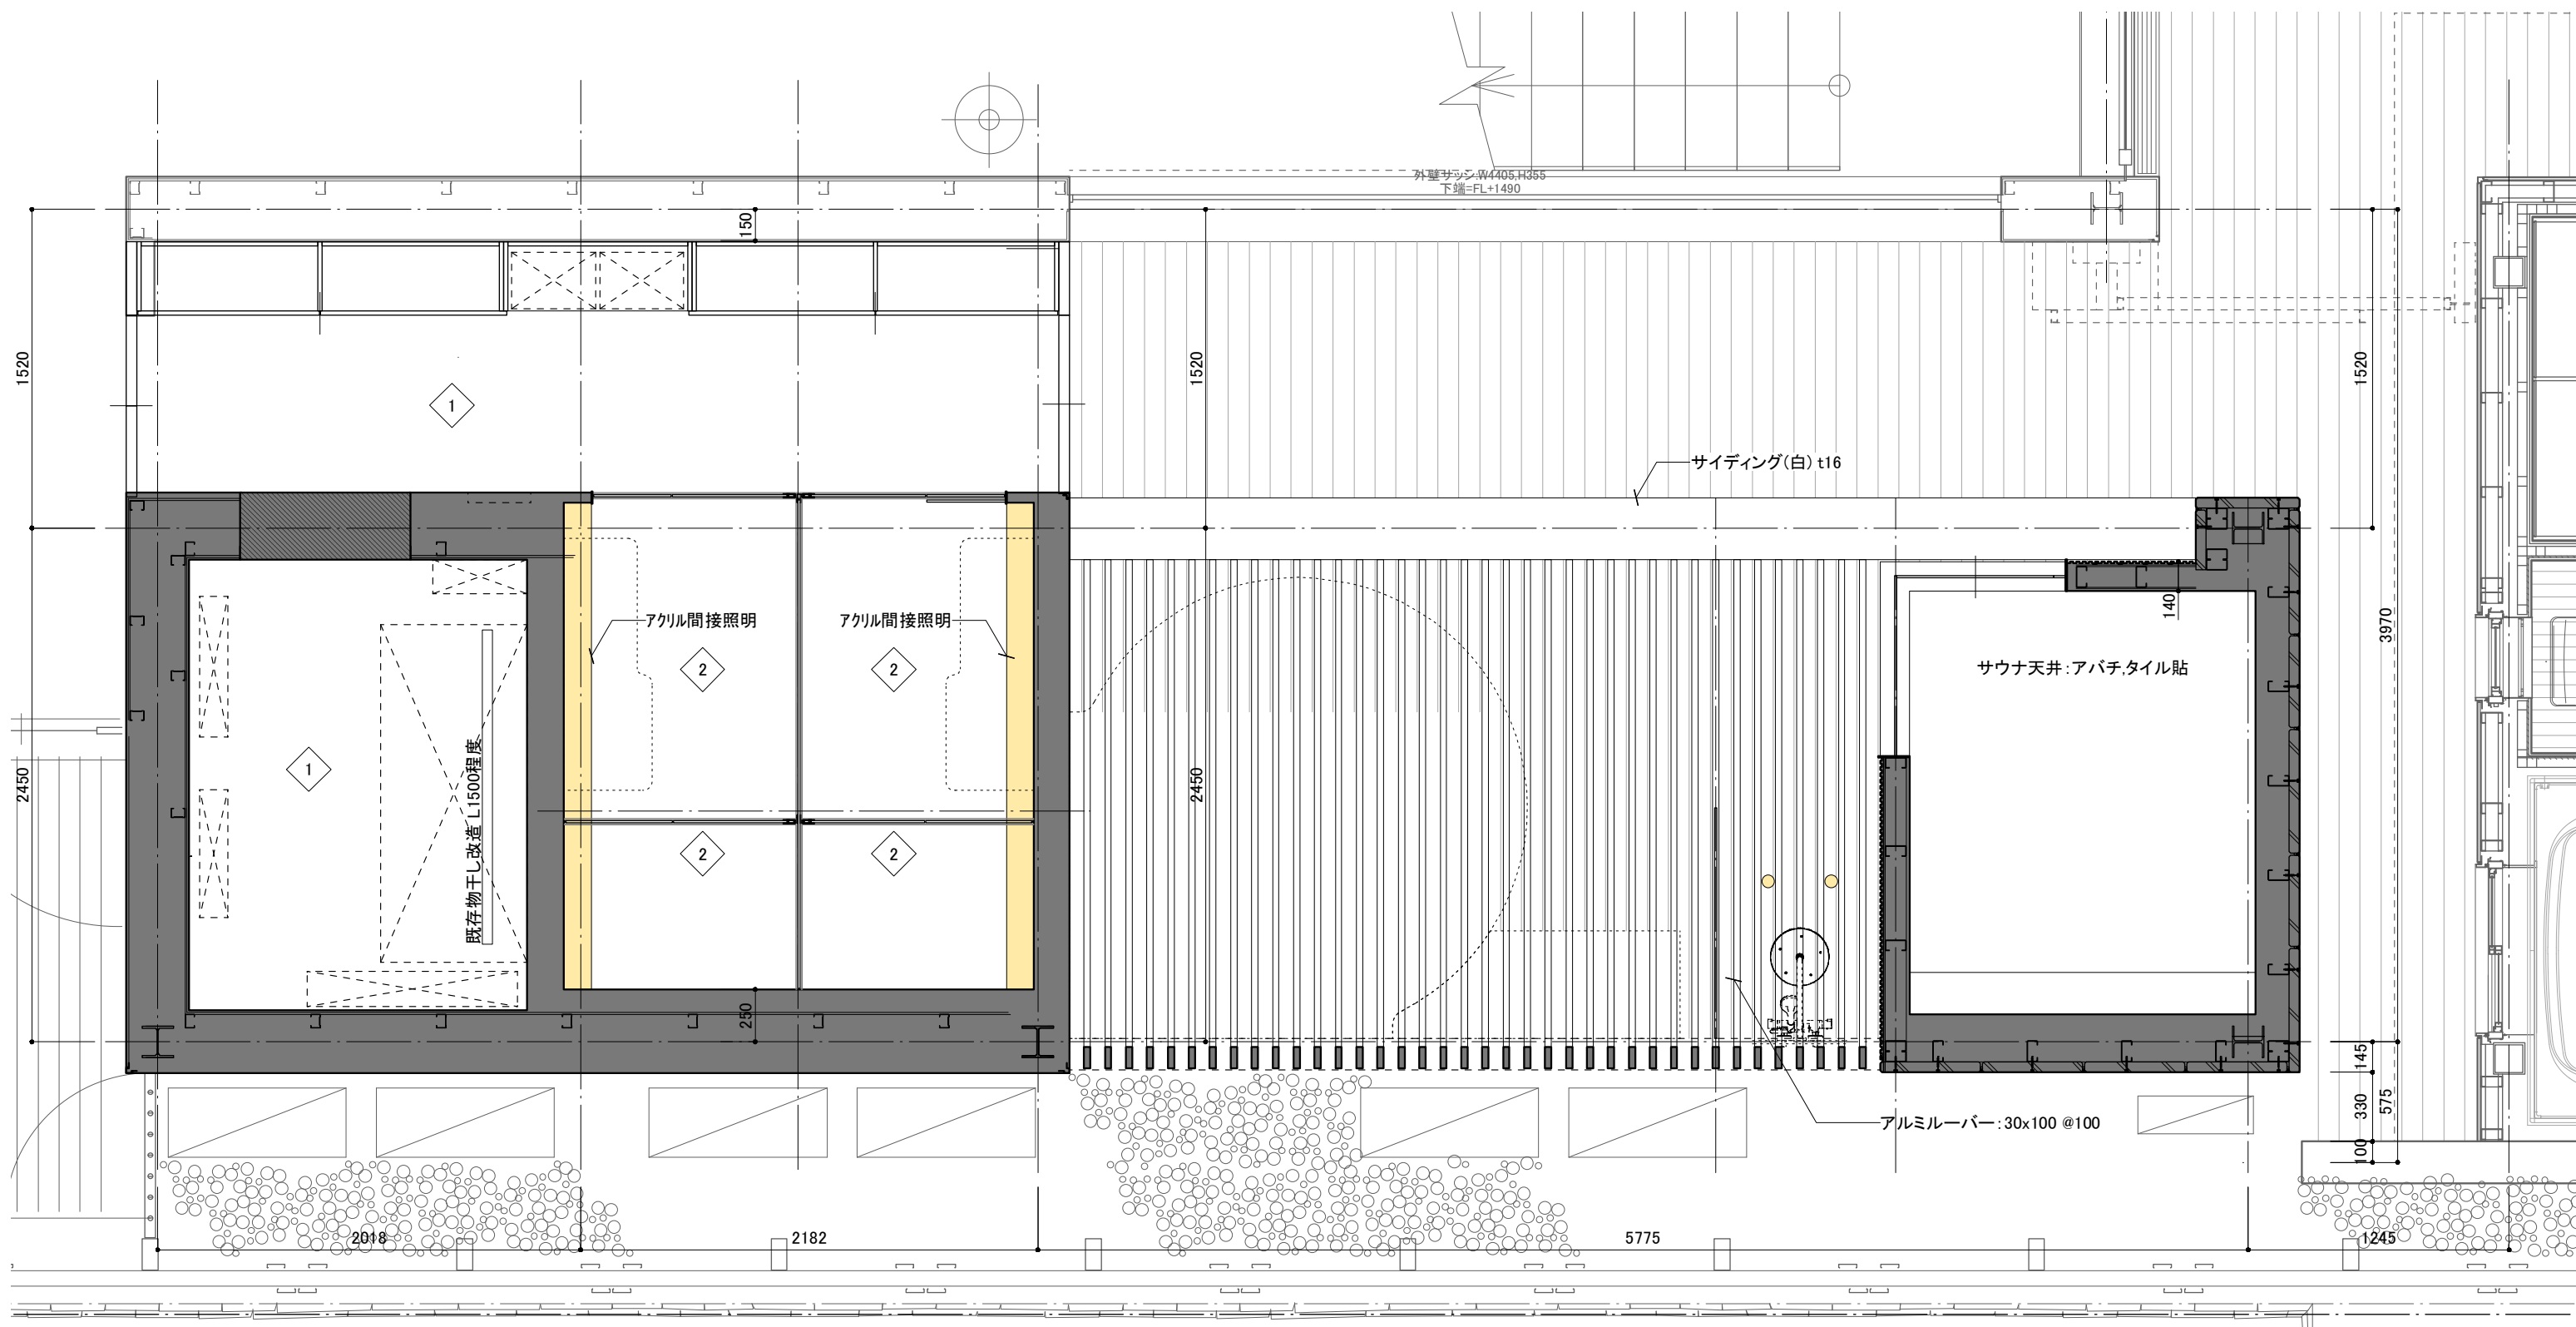


< 天井仕上げ >


- 1 AEP塗装(ホワイト)
- 2 キッチンパネル(セラール白艶)

平面図 S1/30

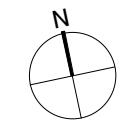


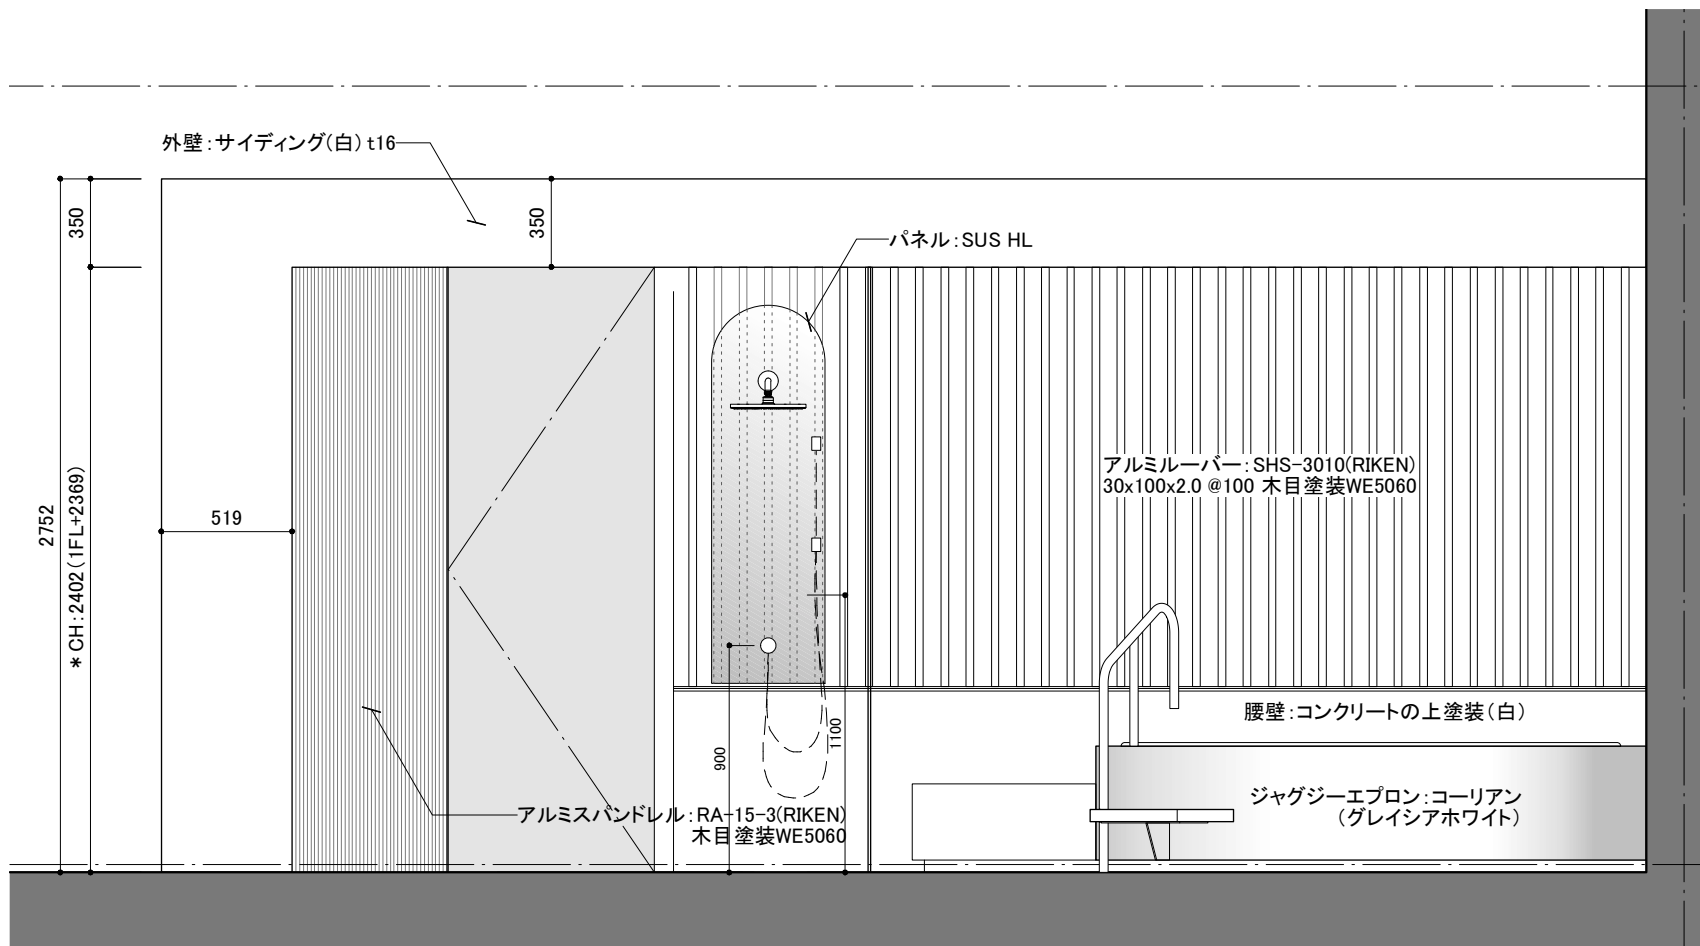


立面図 S1/30

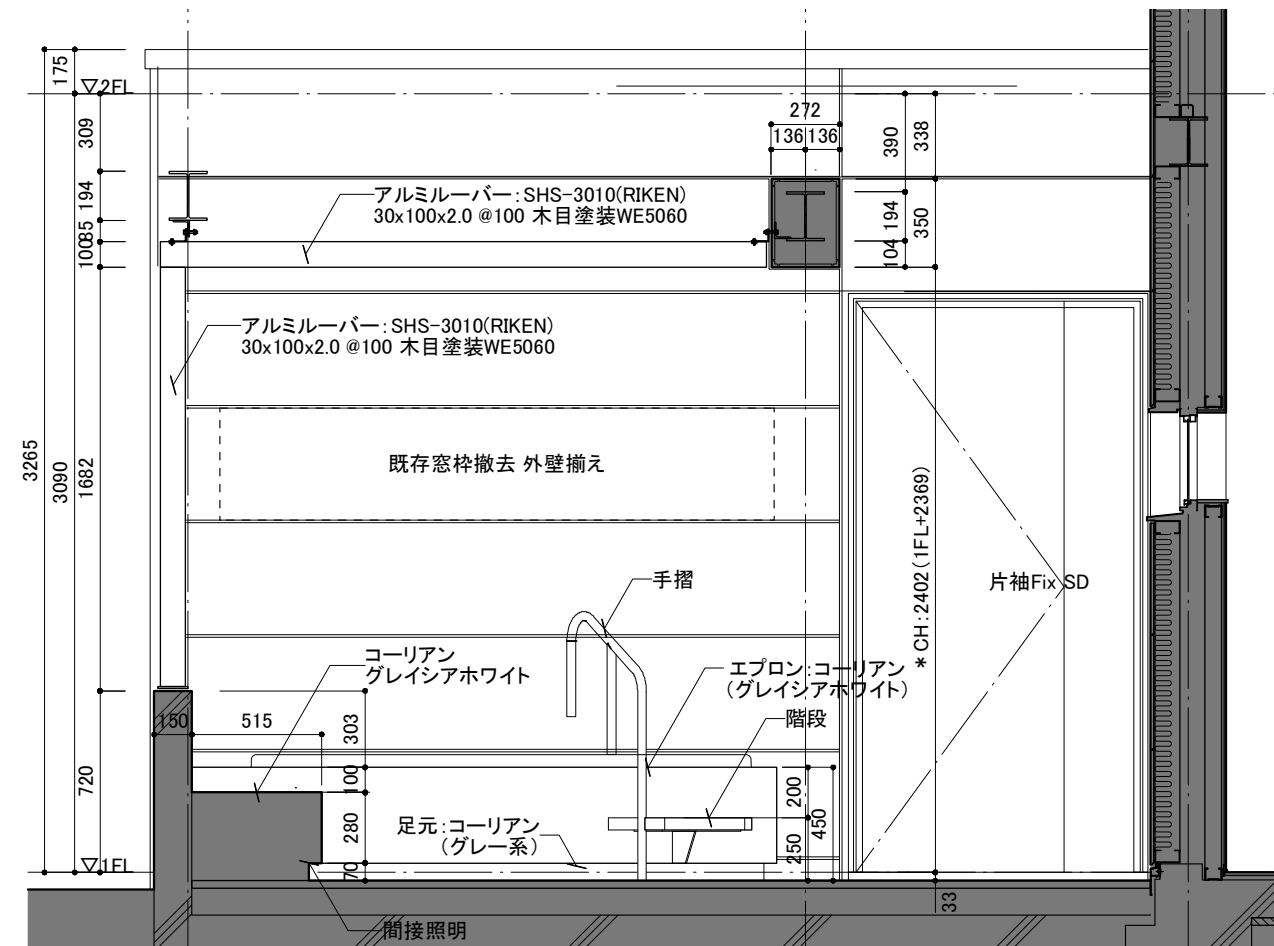

断面図 S1/30

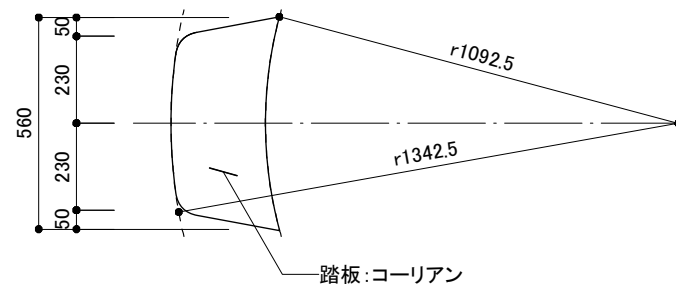


ジャグジー階段踏板

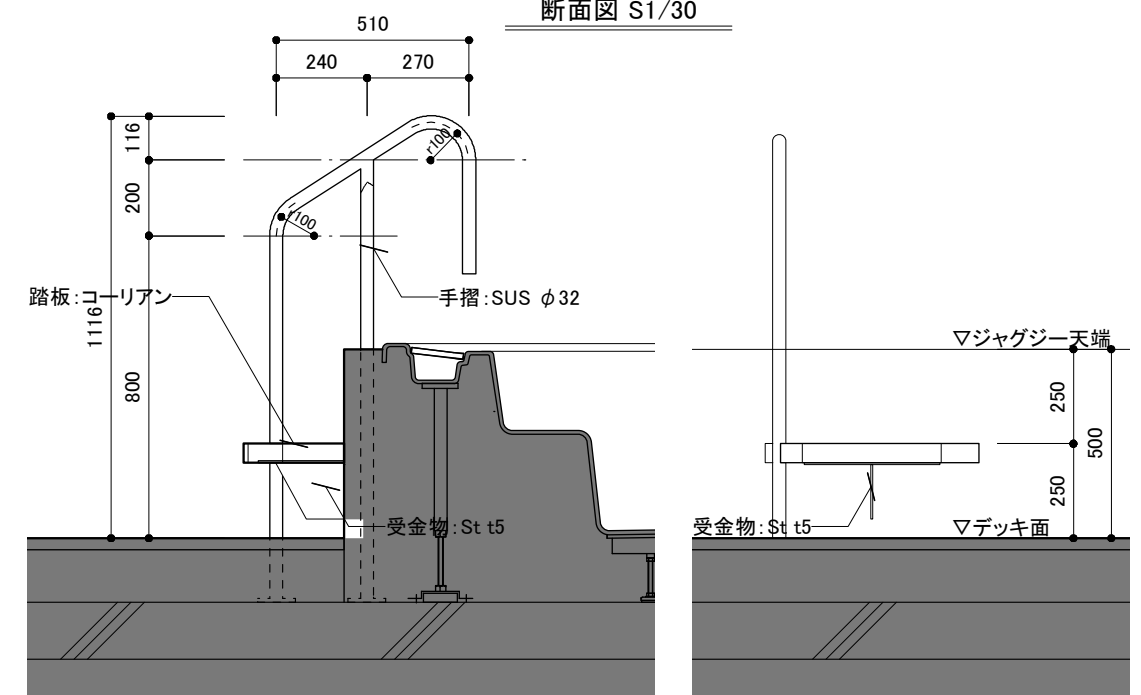


ジャグジー階段断面

ジャグジー階段正面

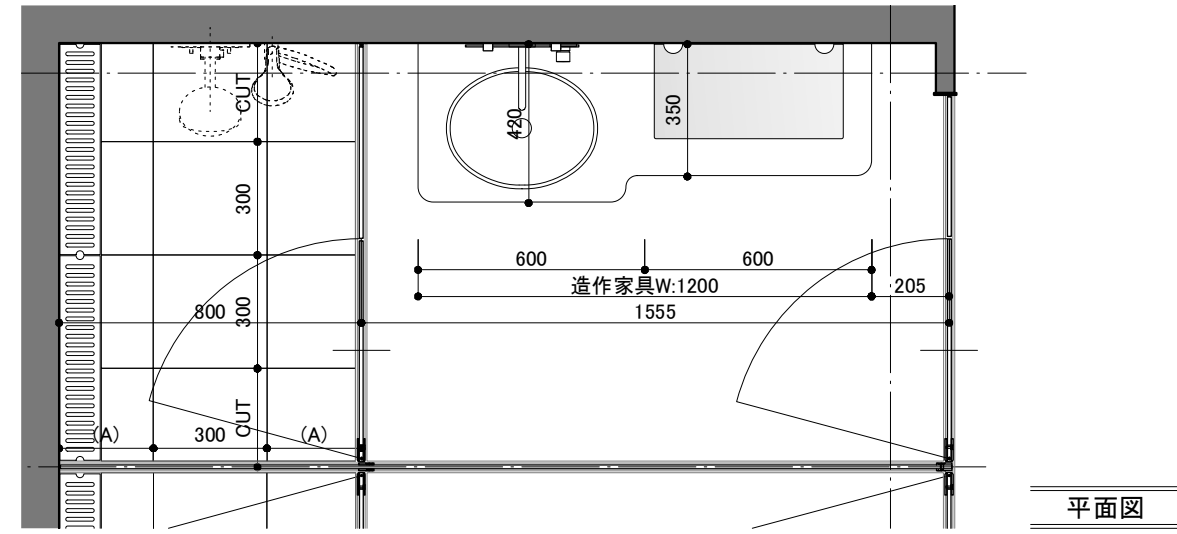


平面図

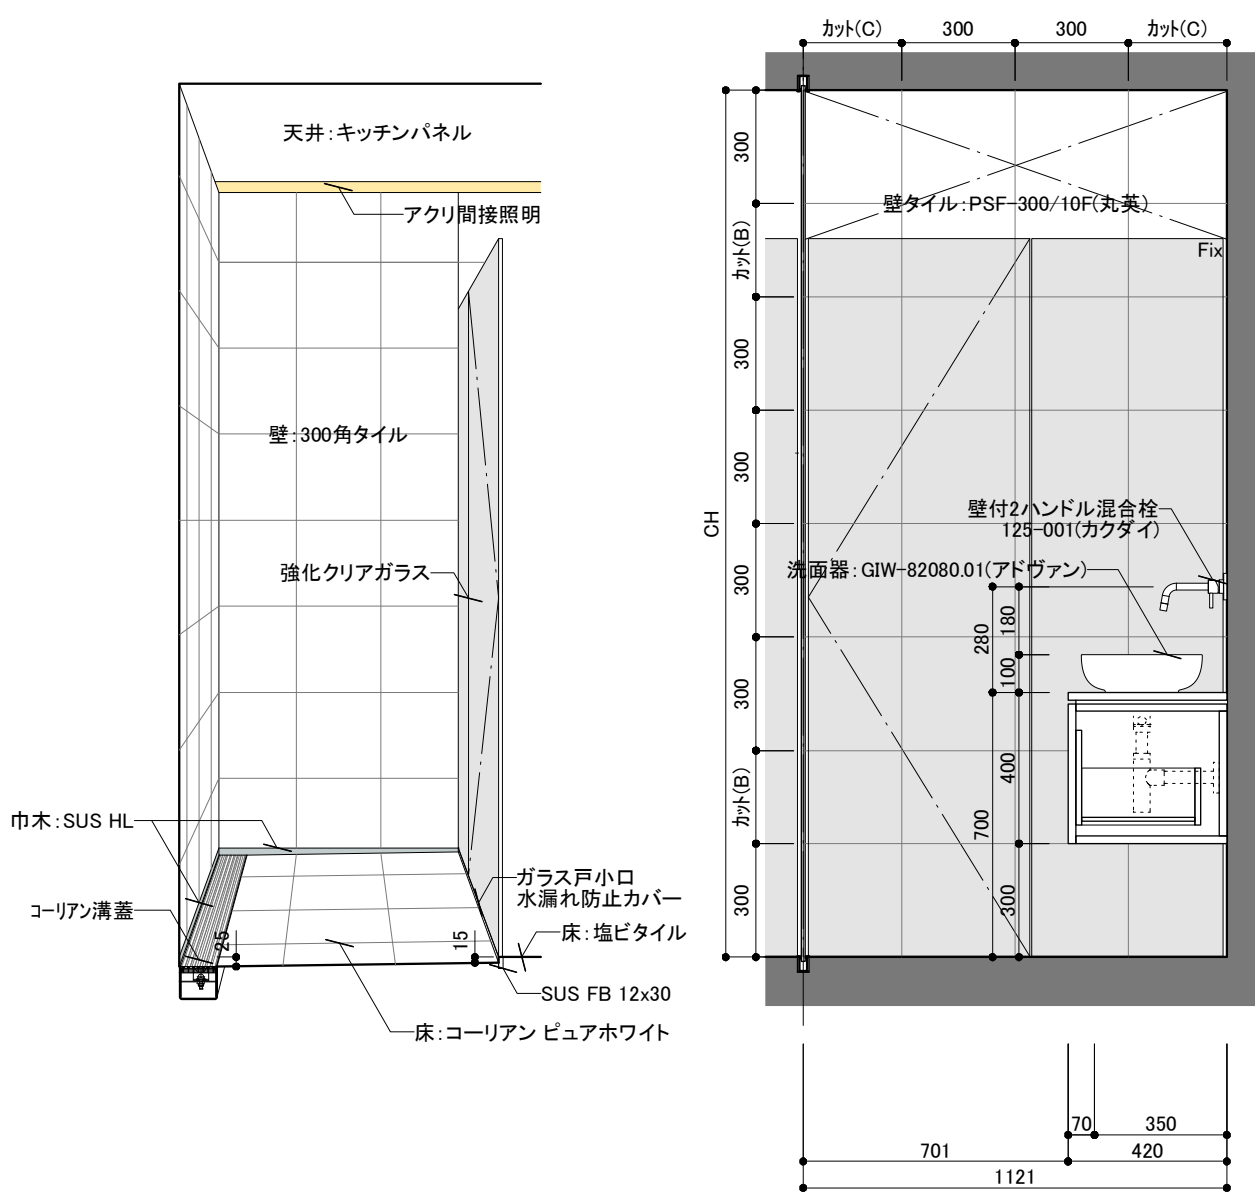


シャワー室イメージ


展開図1

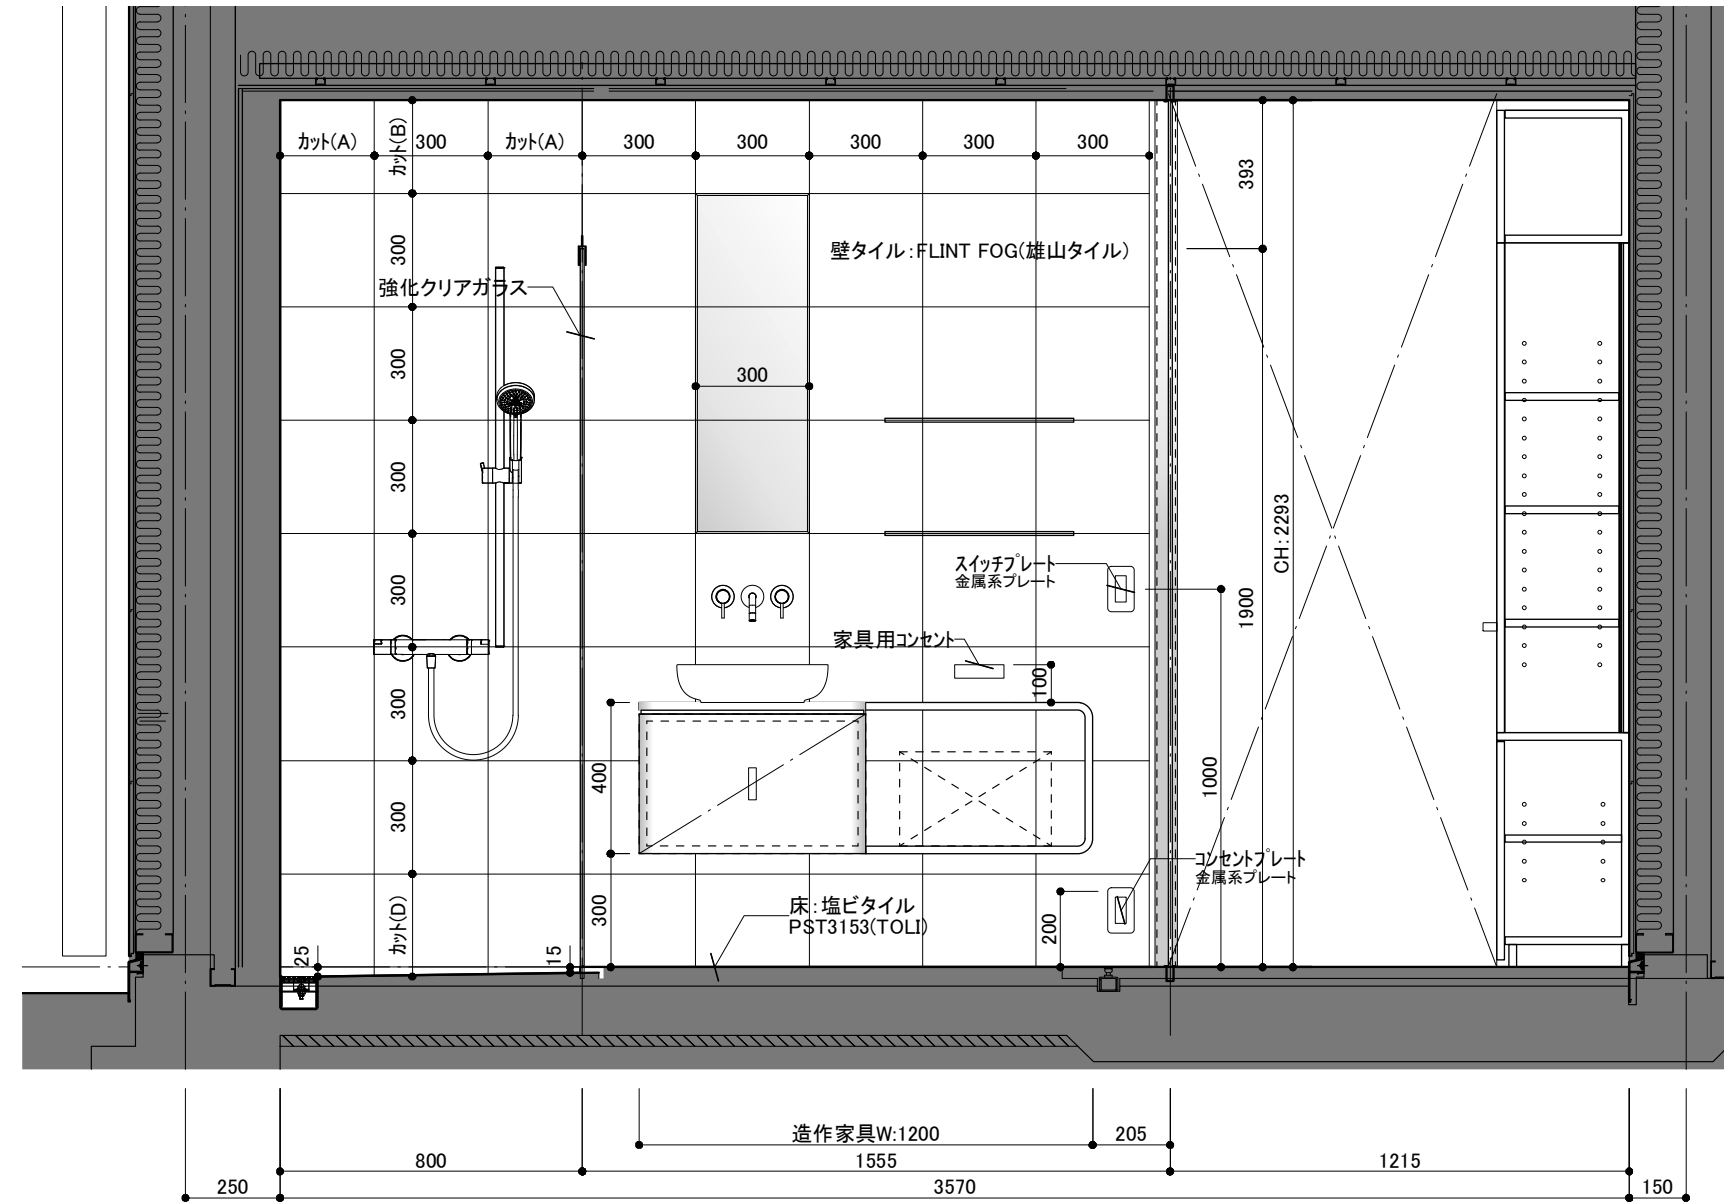




展開図2


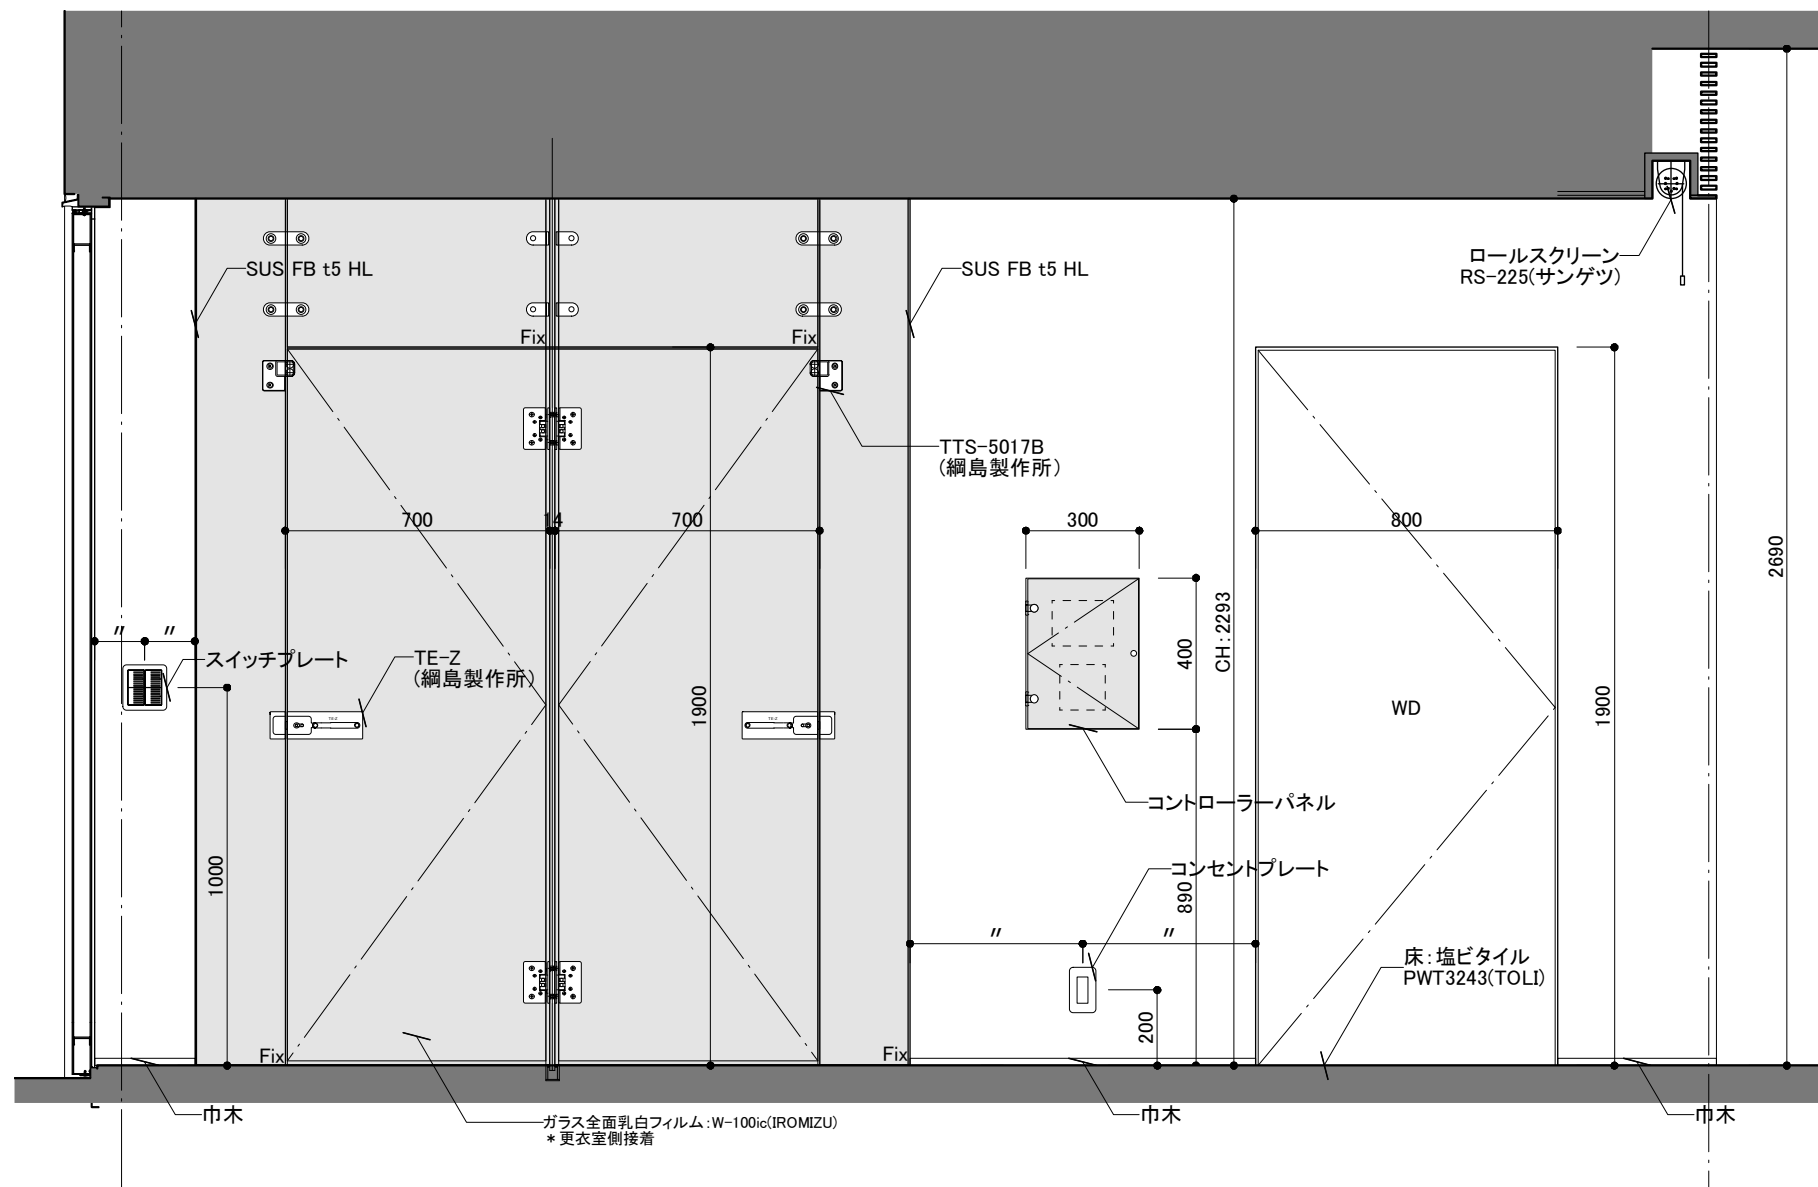




廊下展開図 S1/20

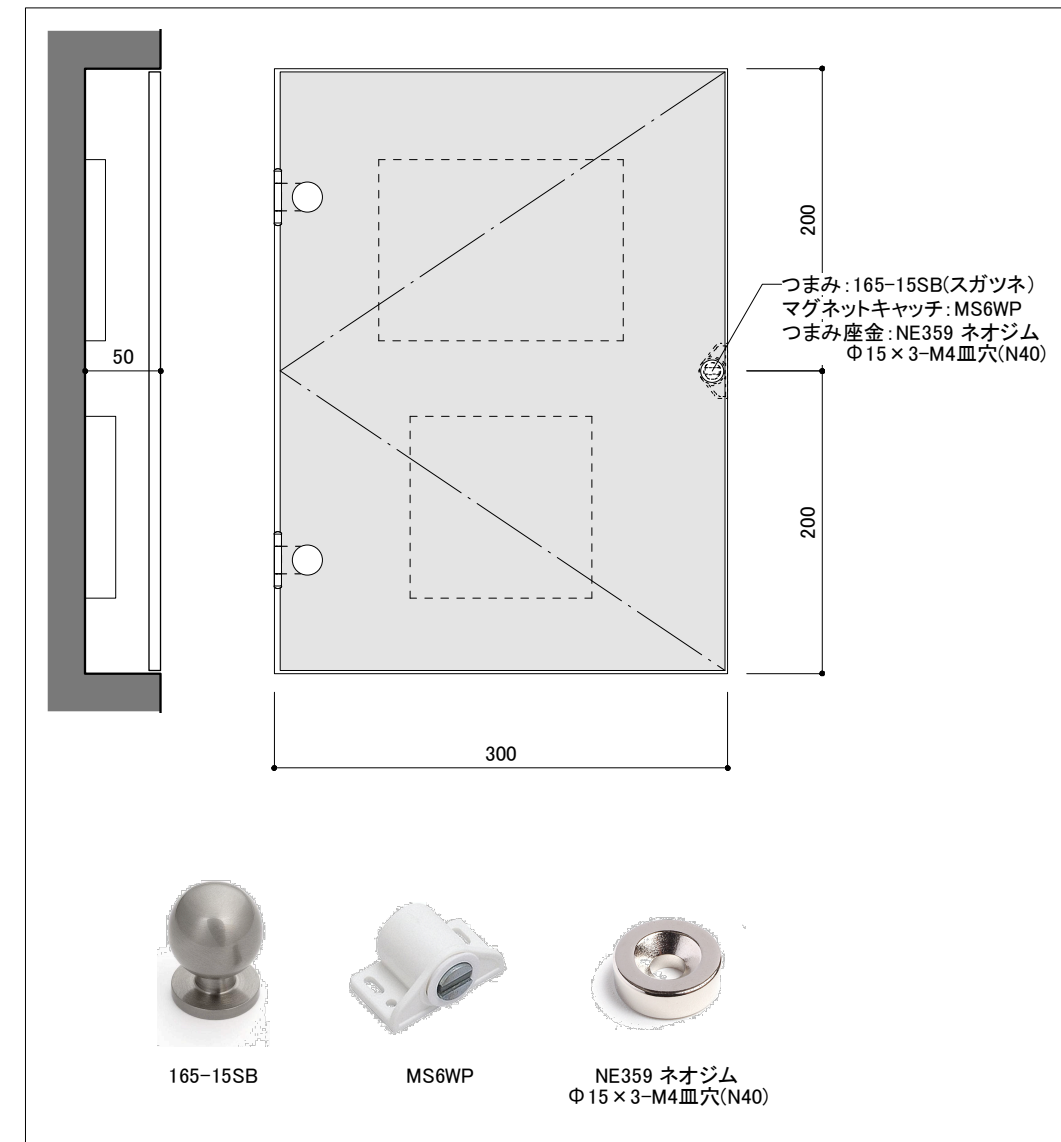


コントローラーパネル S1/5

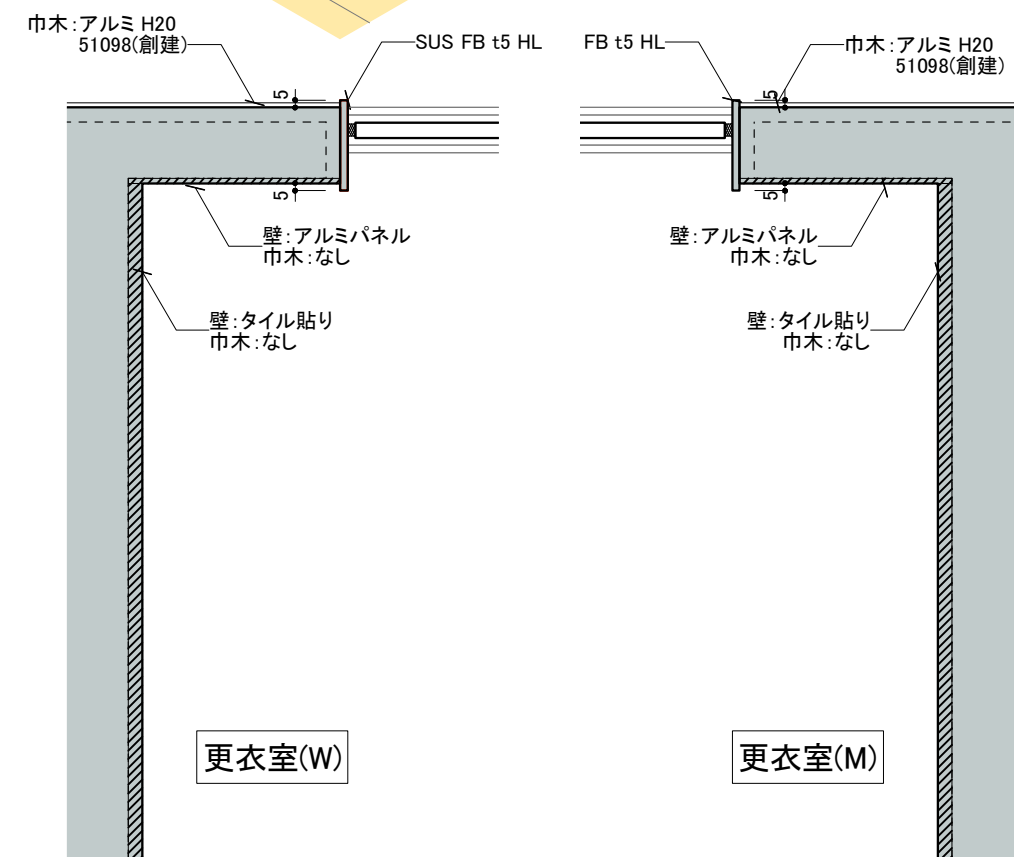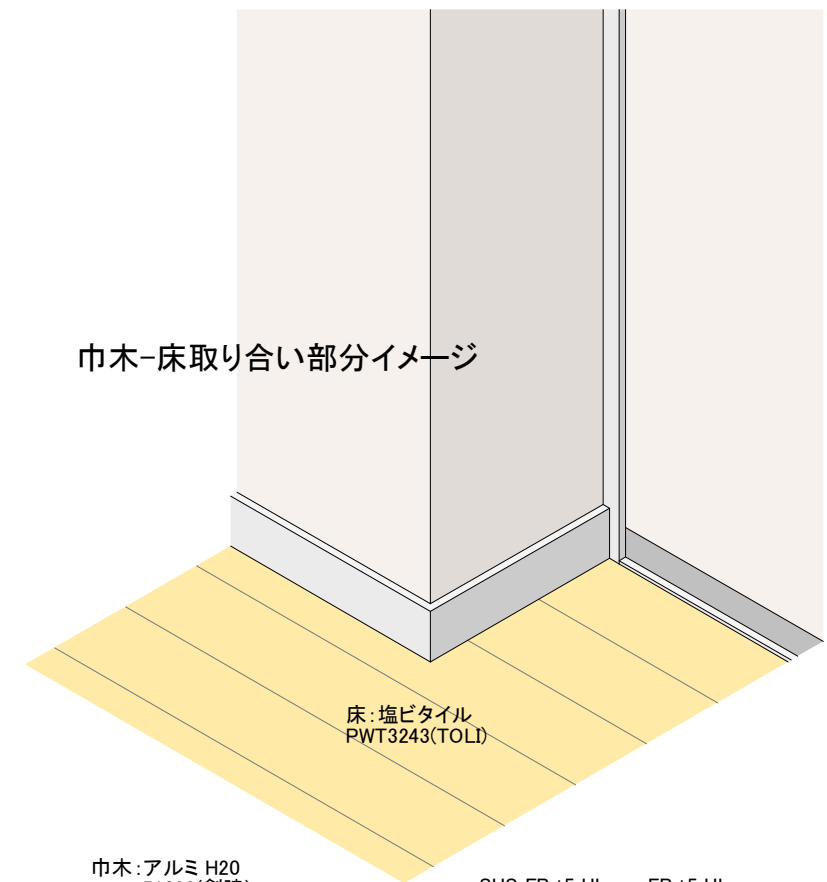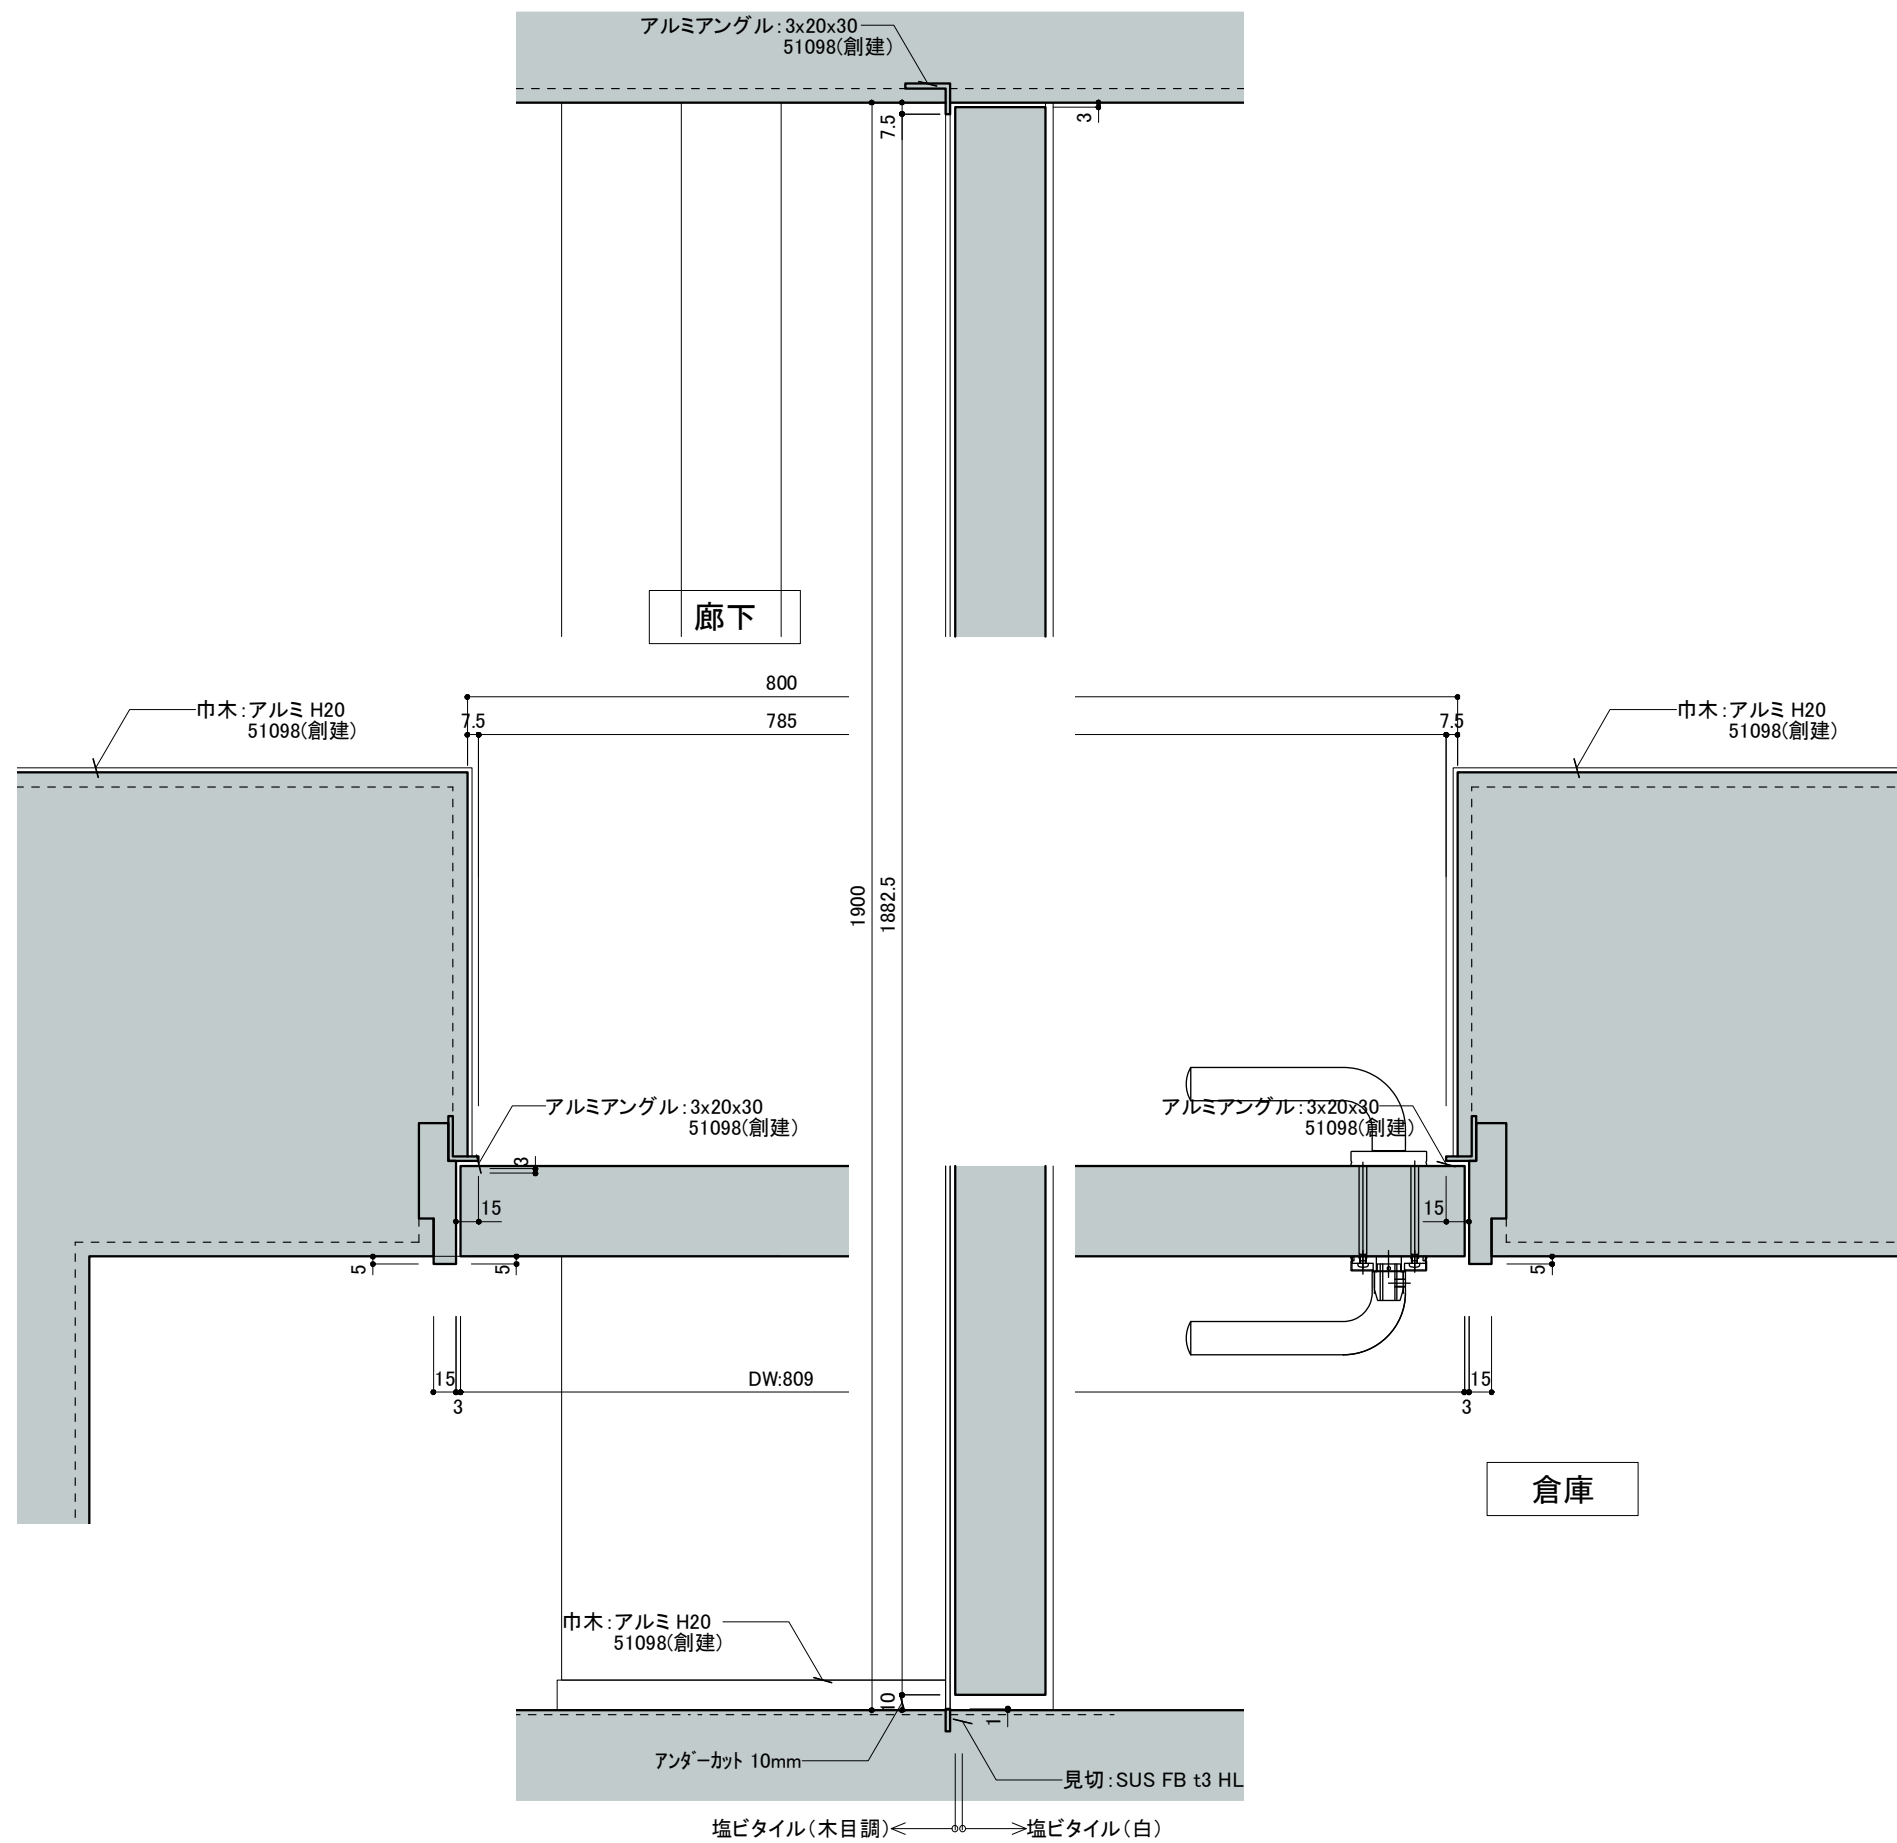

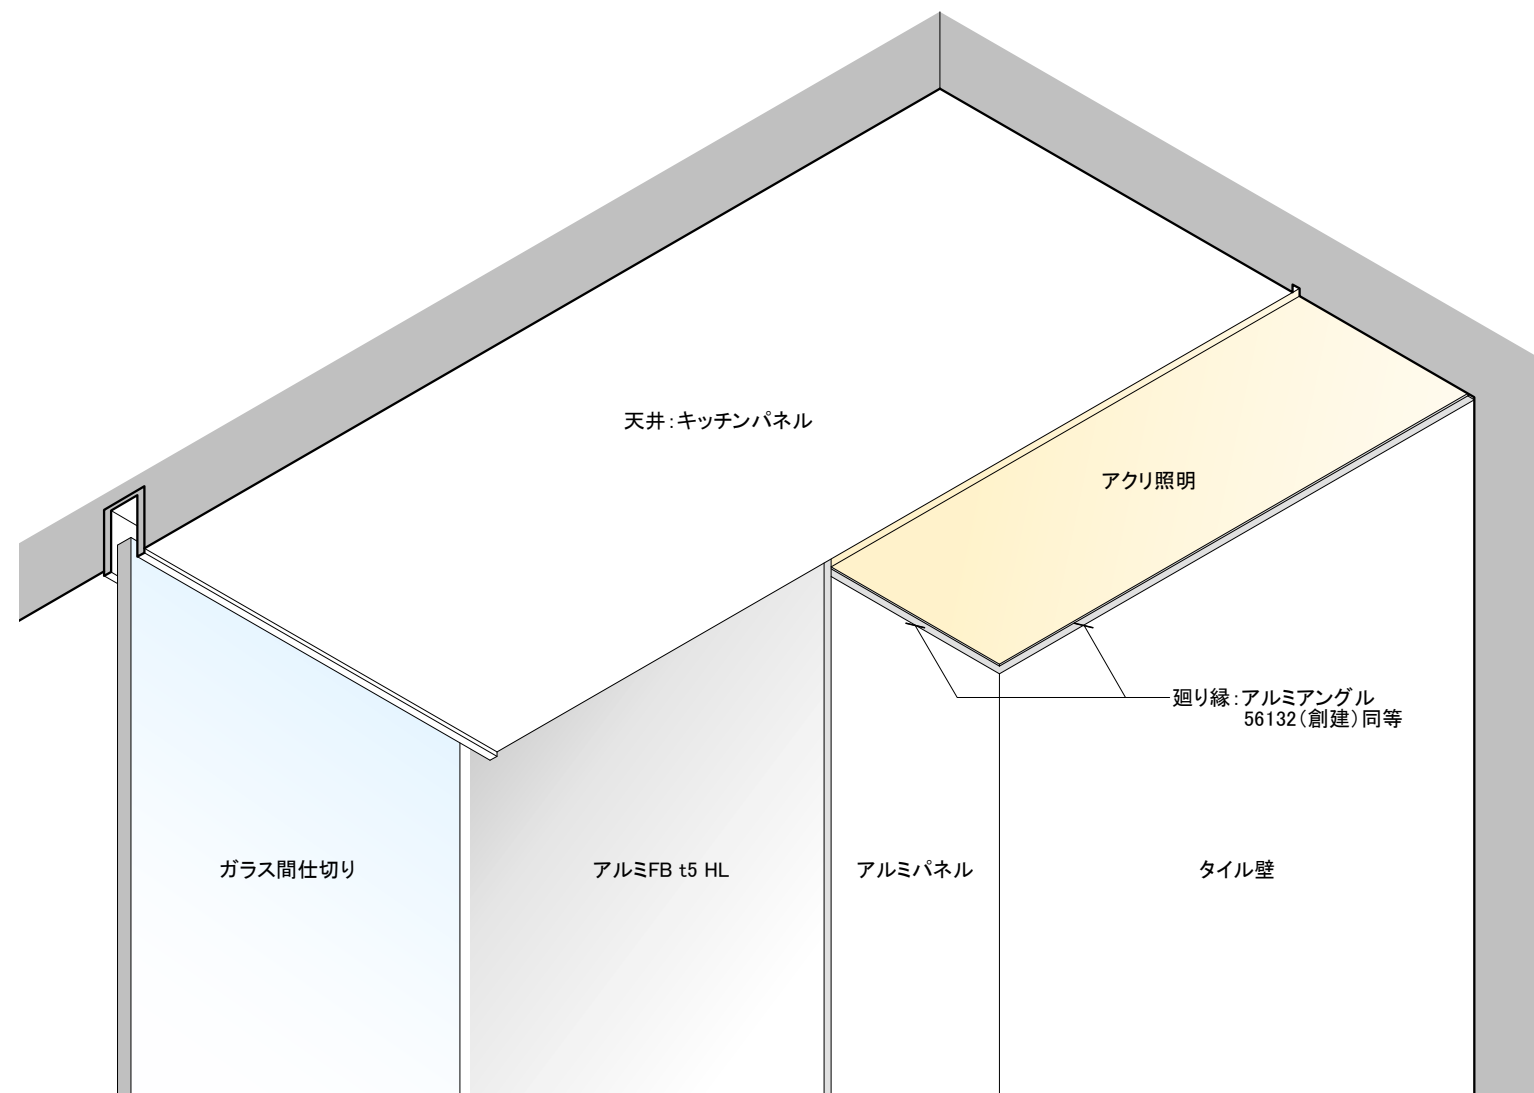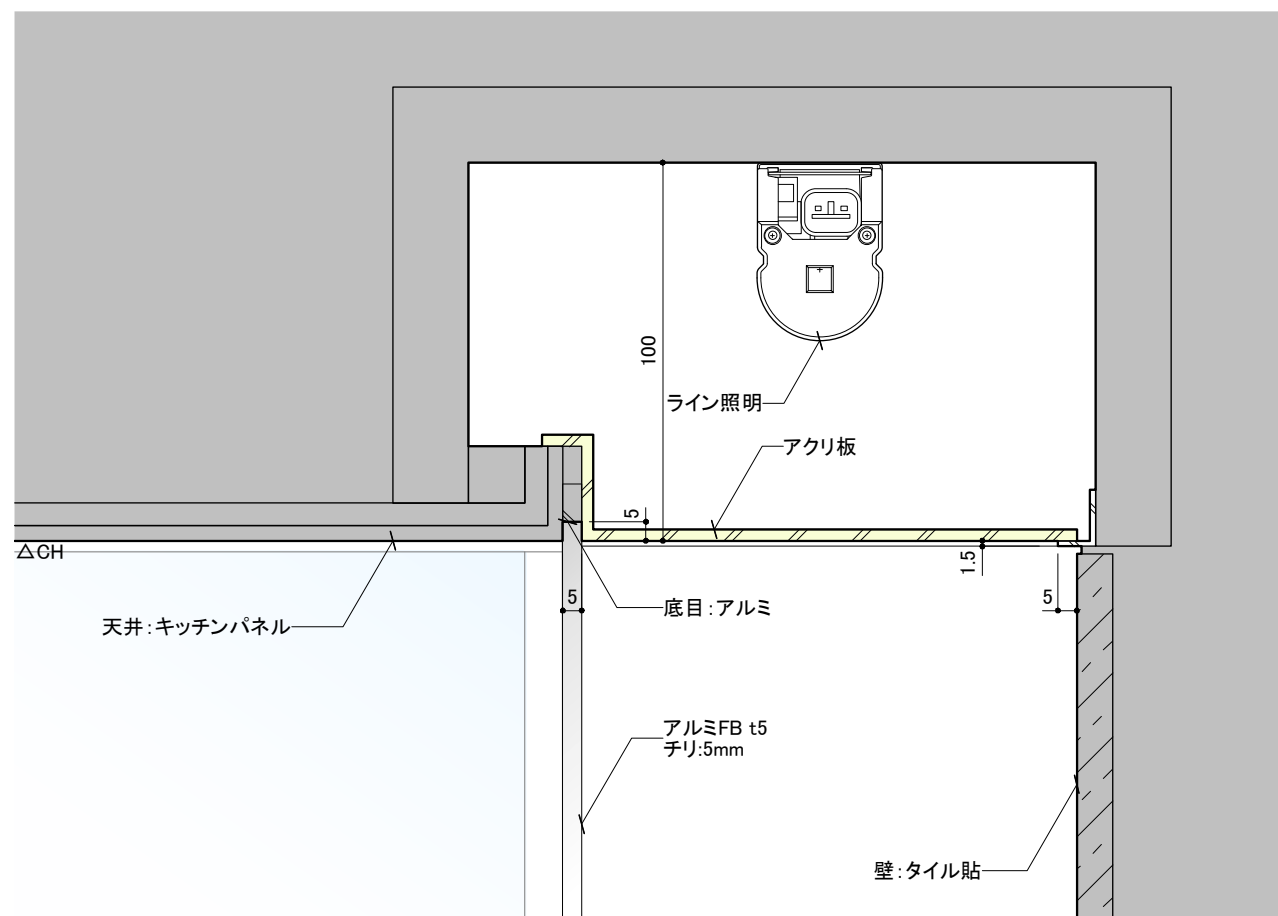


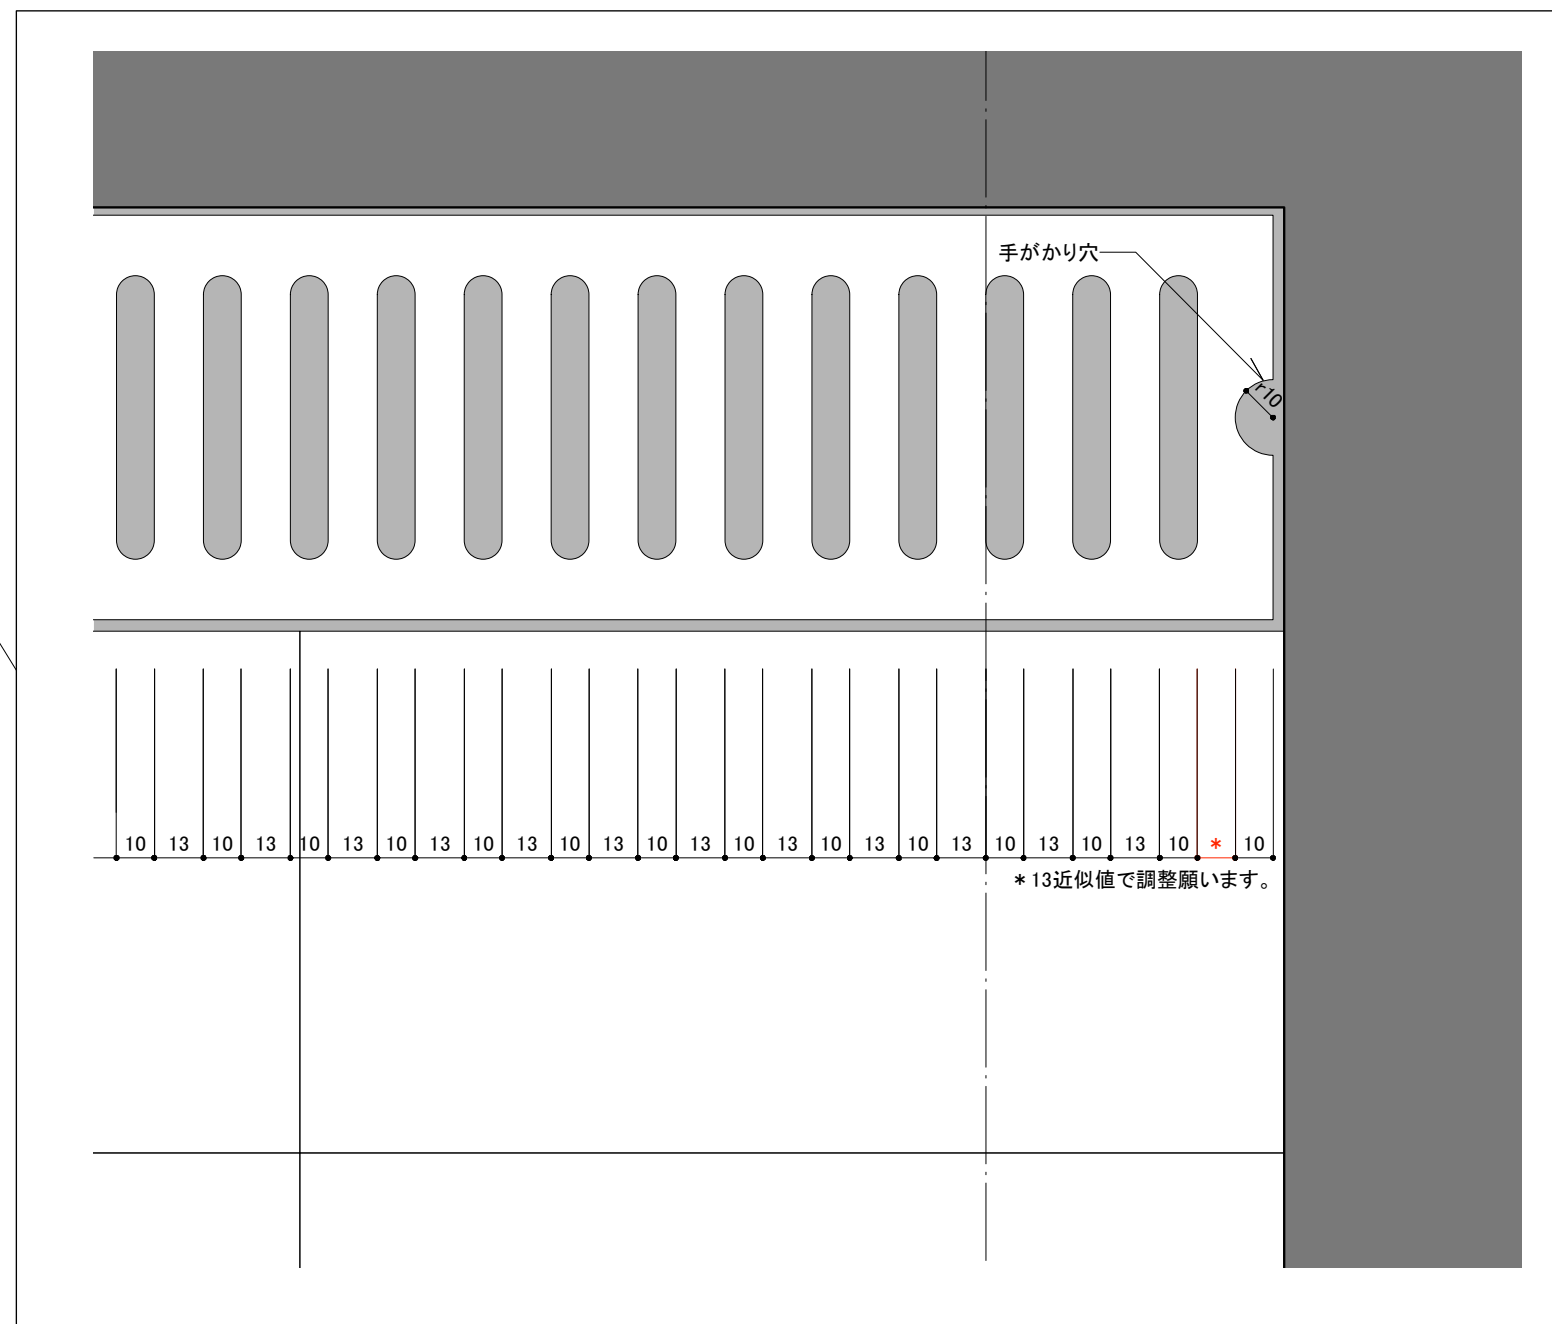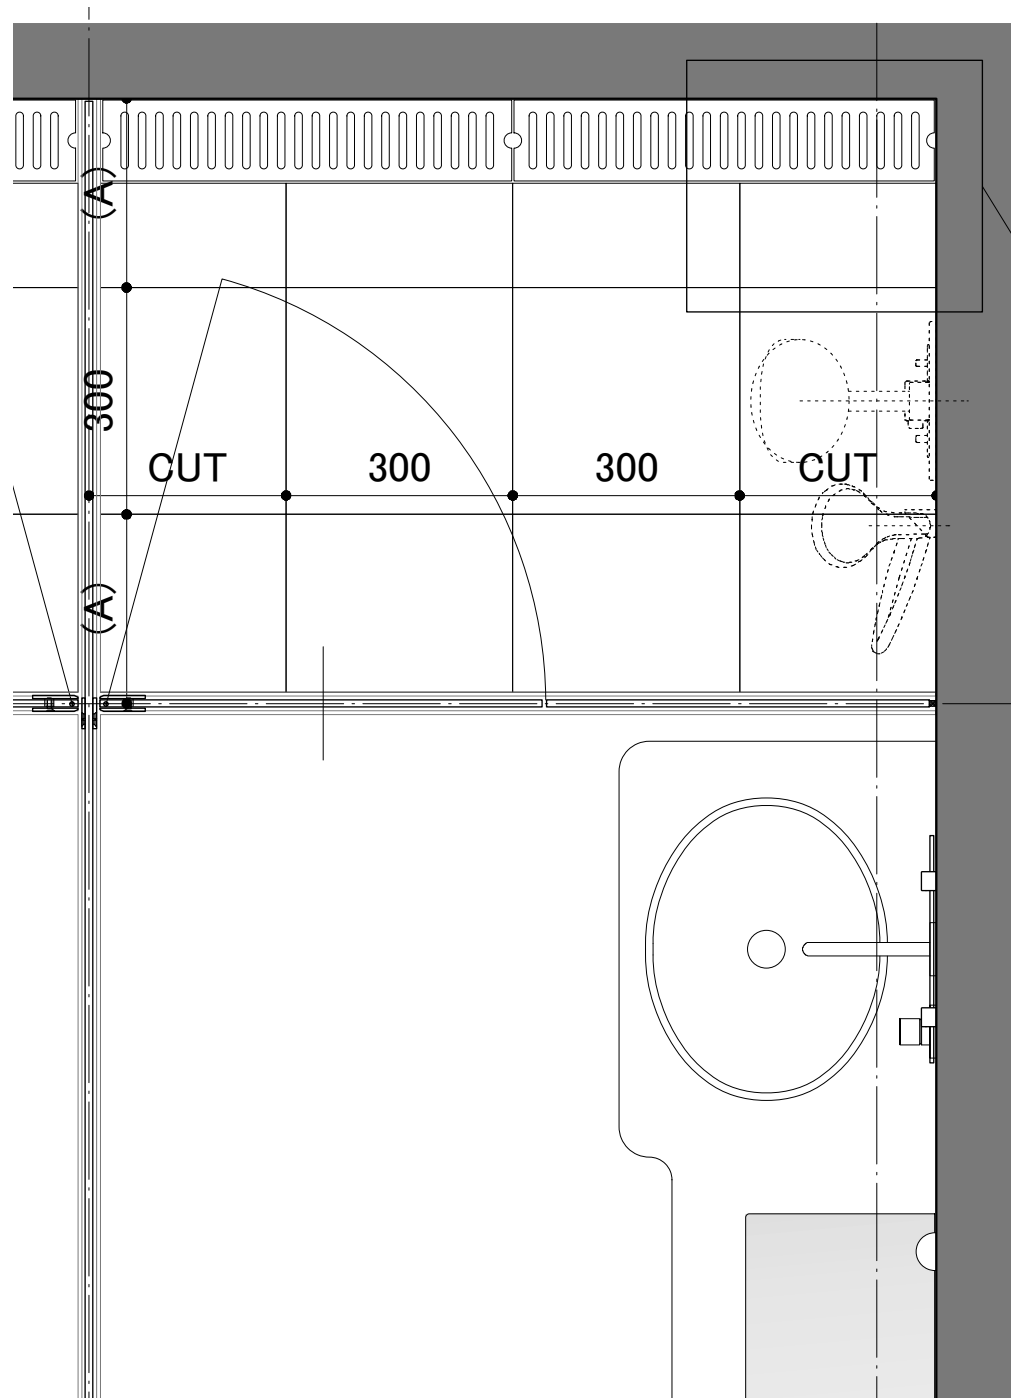


縮尺: 1/2

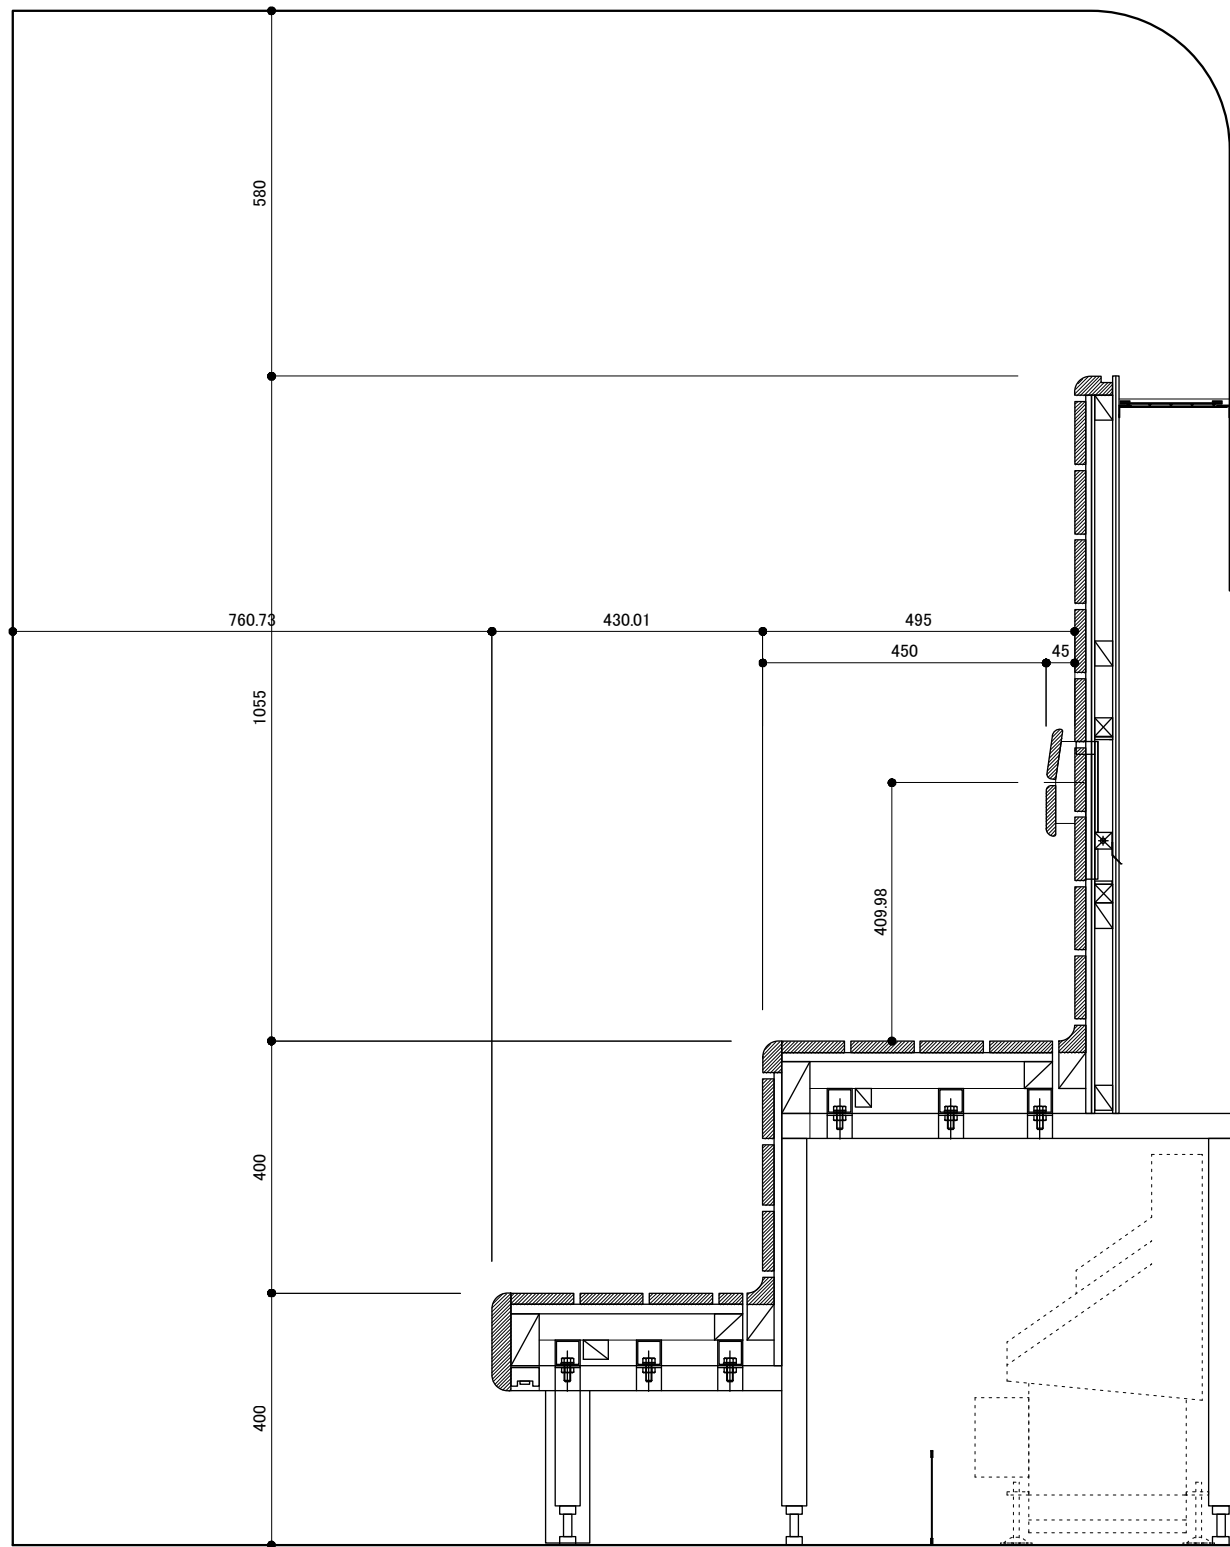


サウナ断面図
S1/20

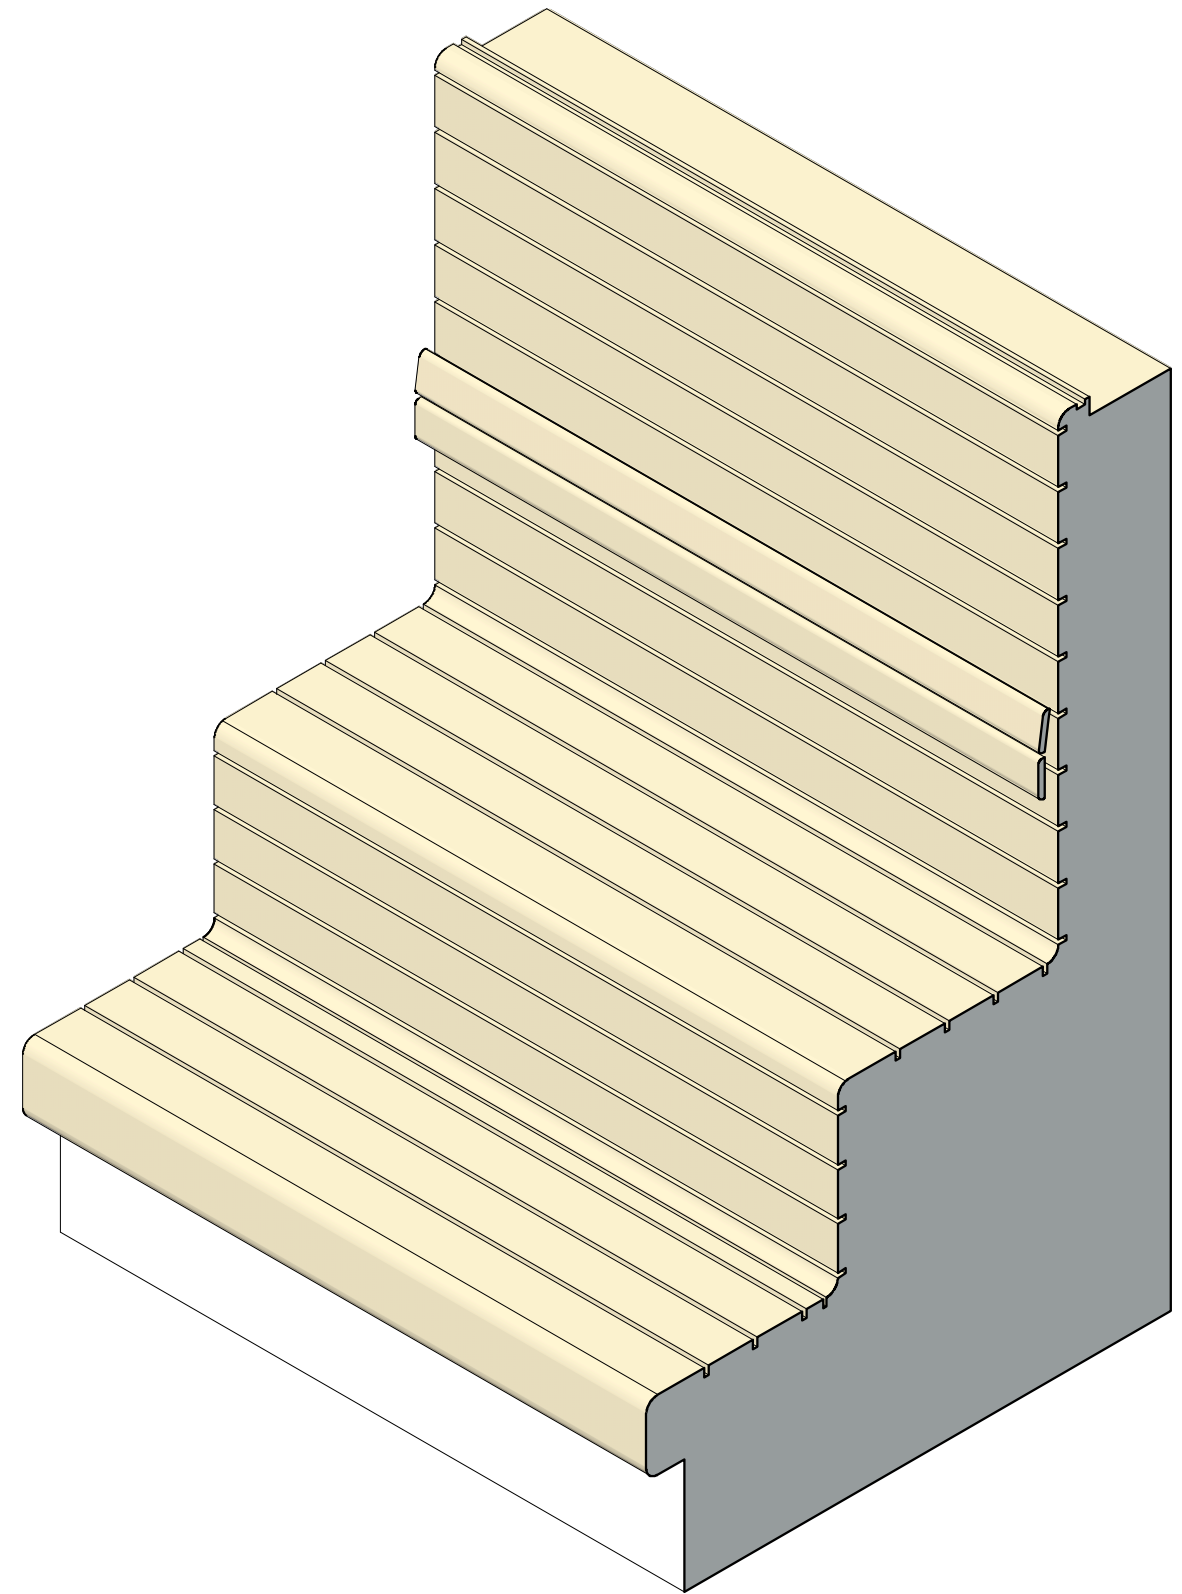


アイソメイメージ

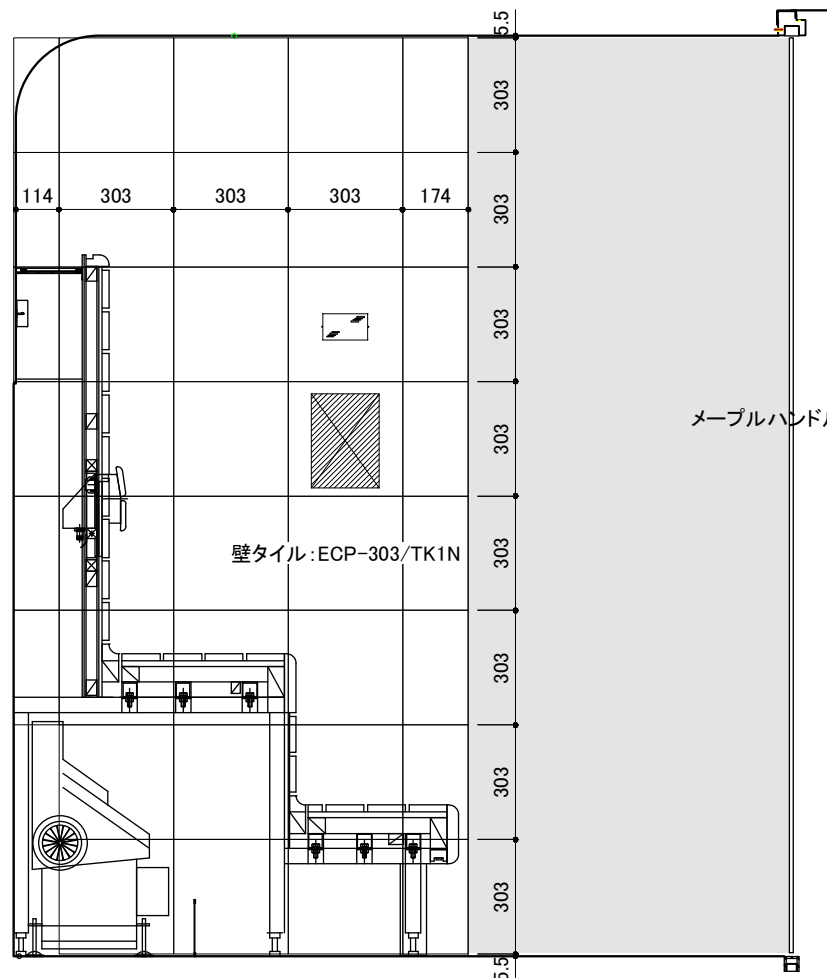


A 展開図

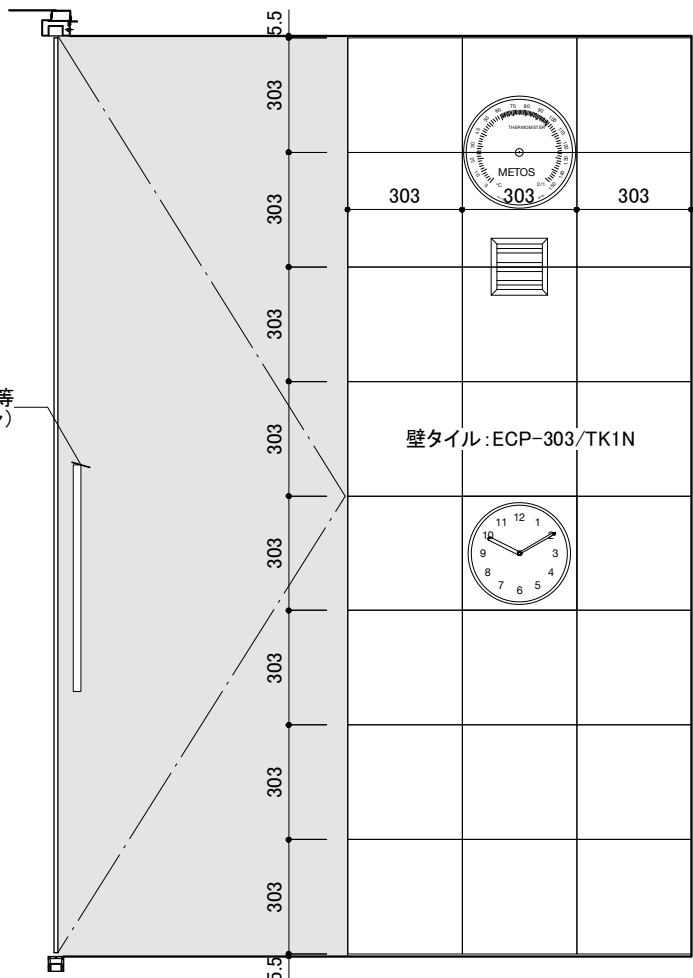




B 展開図

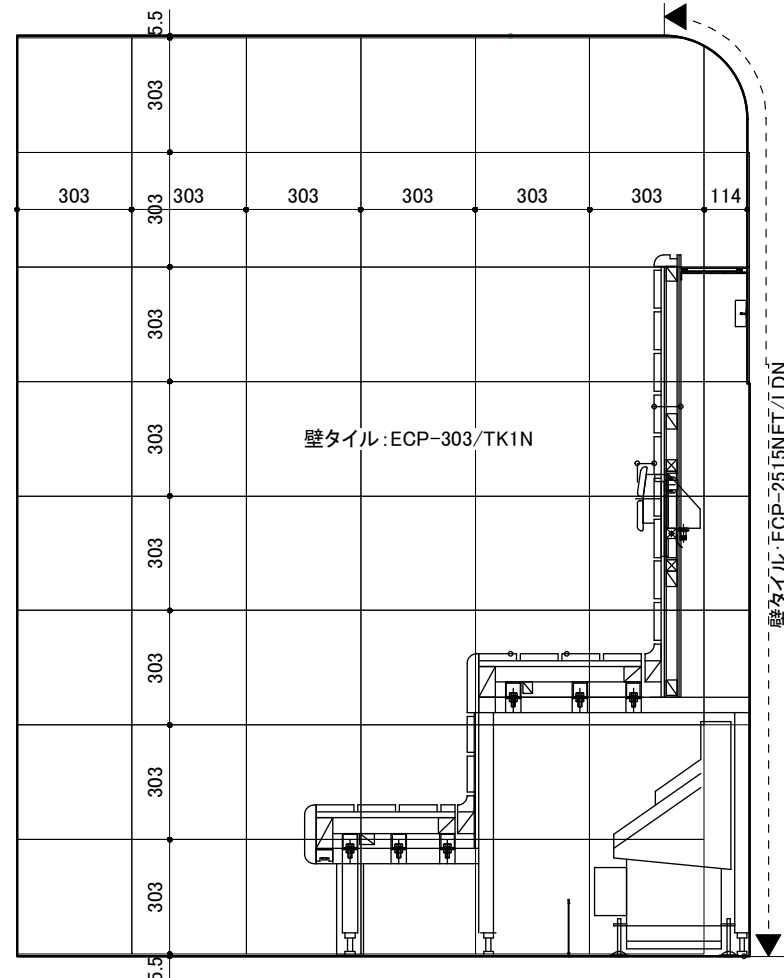

C 展開図

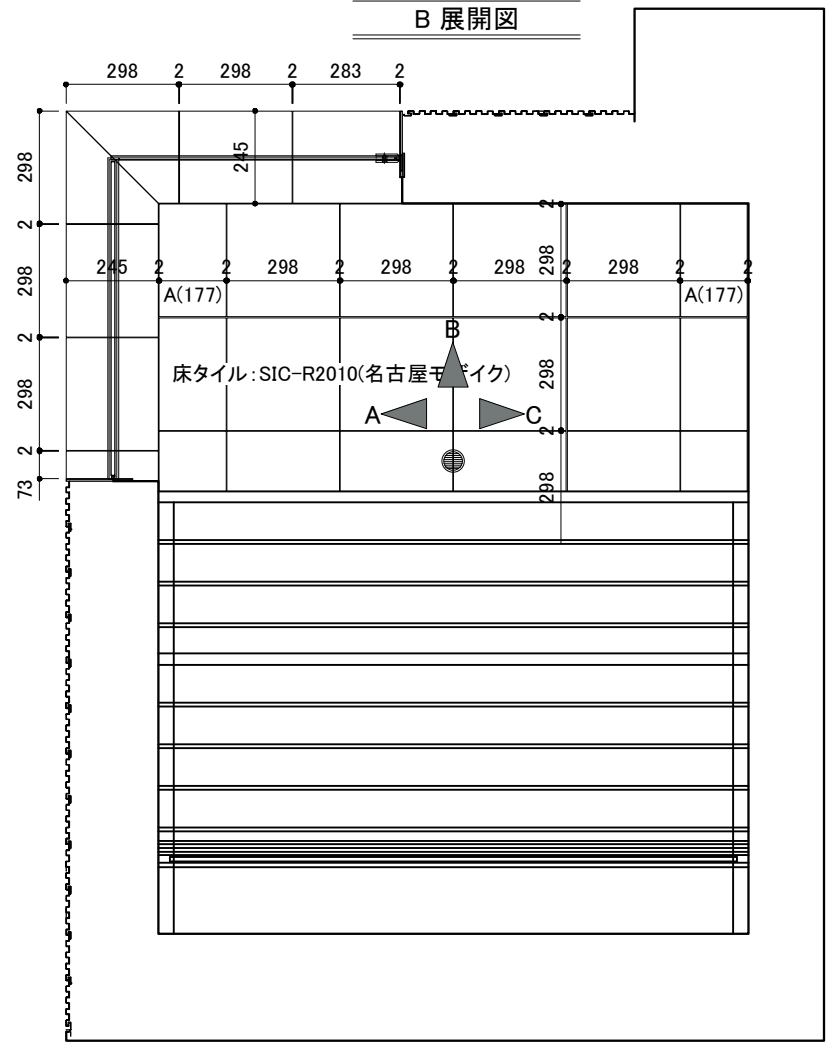

サウナ平面図

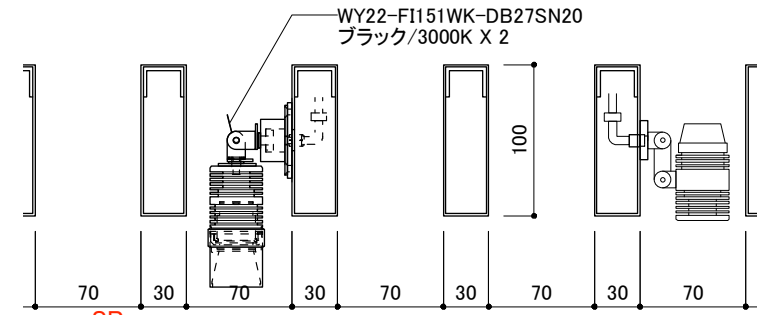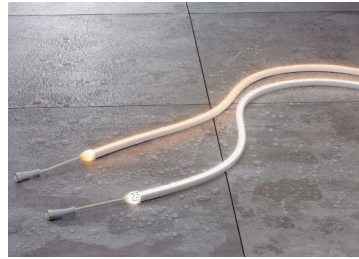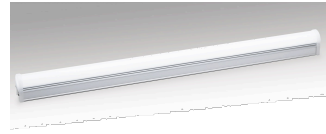

DL1
廊下:ダウンライト(DAIKO)
色温度:3000K
定格光束:750lm
消費電力:8.5W
消費効率:88.2lm/W
径φ137

DL2
更衣室ダウンライト:マイクロピンホールダウンライト(トキスター)
定格電流:700mA
電力:2.1W
配光角:24D
色温度:3000K
本体色:白
数量:2
外径:φ25


WP1
ライン照明:ELV9P2(森山産業)
光源:LED7.0~13.5W/3000K
数量:L354 x 8, L582 x 2
寸法:W33.2 / H45.8 / L354,582


WP2
間接ライン照明:FMS-A(FKK)
色温度:3000K
数量:L428 x 1, L926 x 1, L3665 x 1
寸法:W11 / H12 / L-

BK
外部ブラケット:LLK-7078XU+LZA-29499(DAIKO)
外径:φ90
配光角:18°
色温度:3000K
本体色:ステンレスカラー
数量:2

BL
倉庫ベースライト:LGB52112(パナソニック)
能力:23W,2260lm
寸法:W80 / H78 / L1248
色温度:3500K
数量:1

SP
天井ルーバー間スポットライト S:1/5

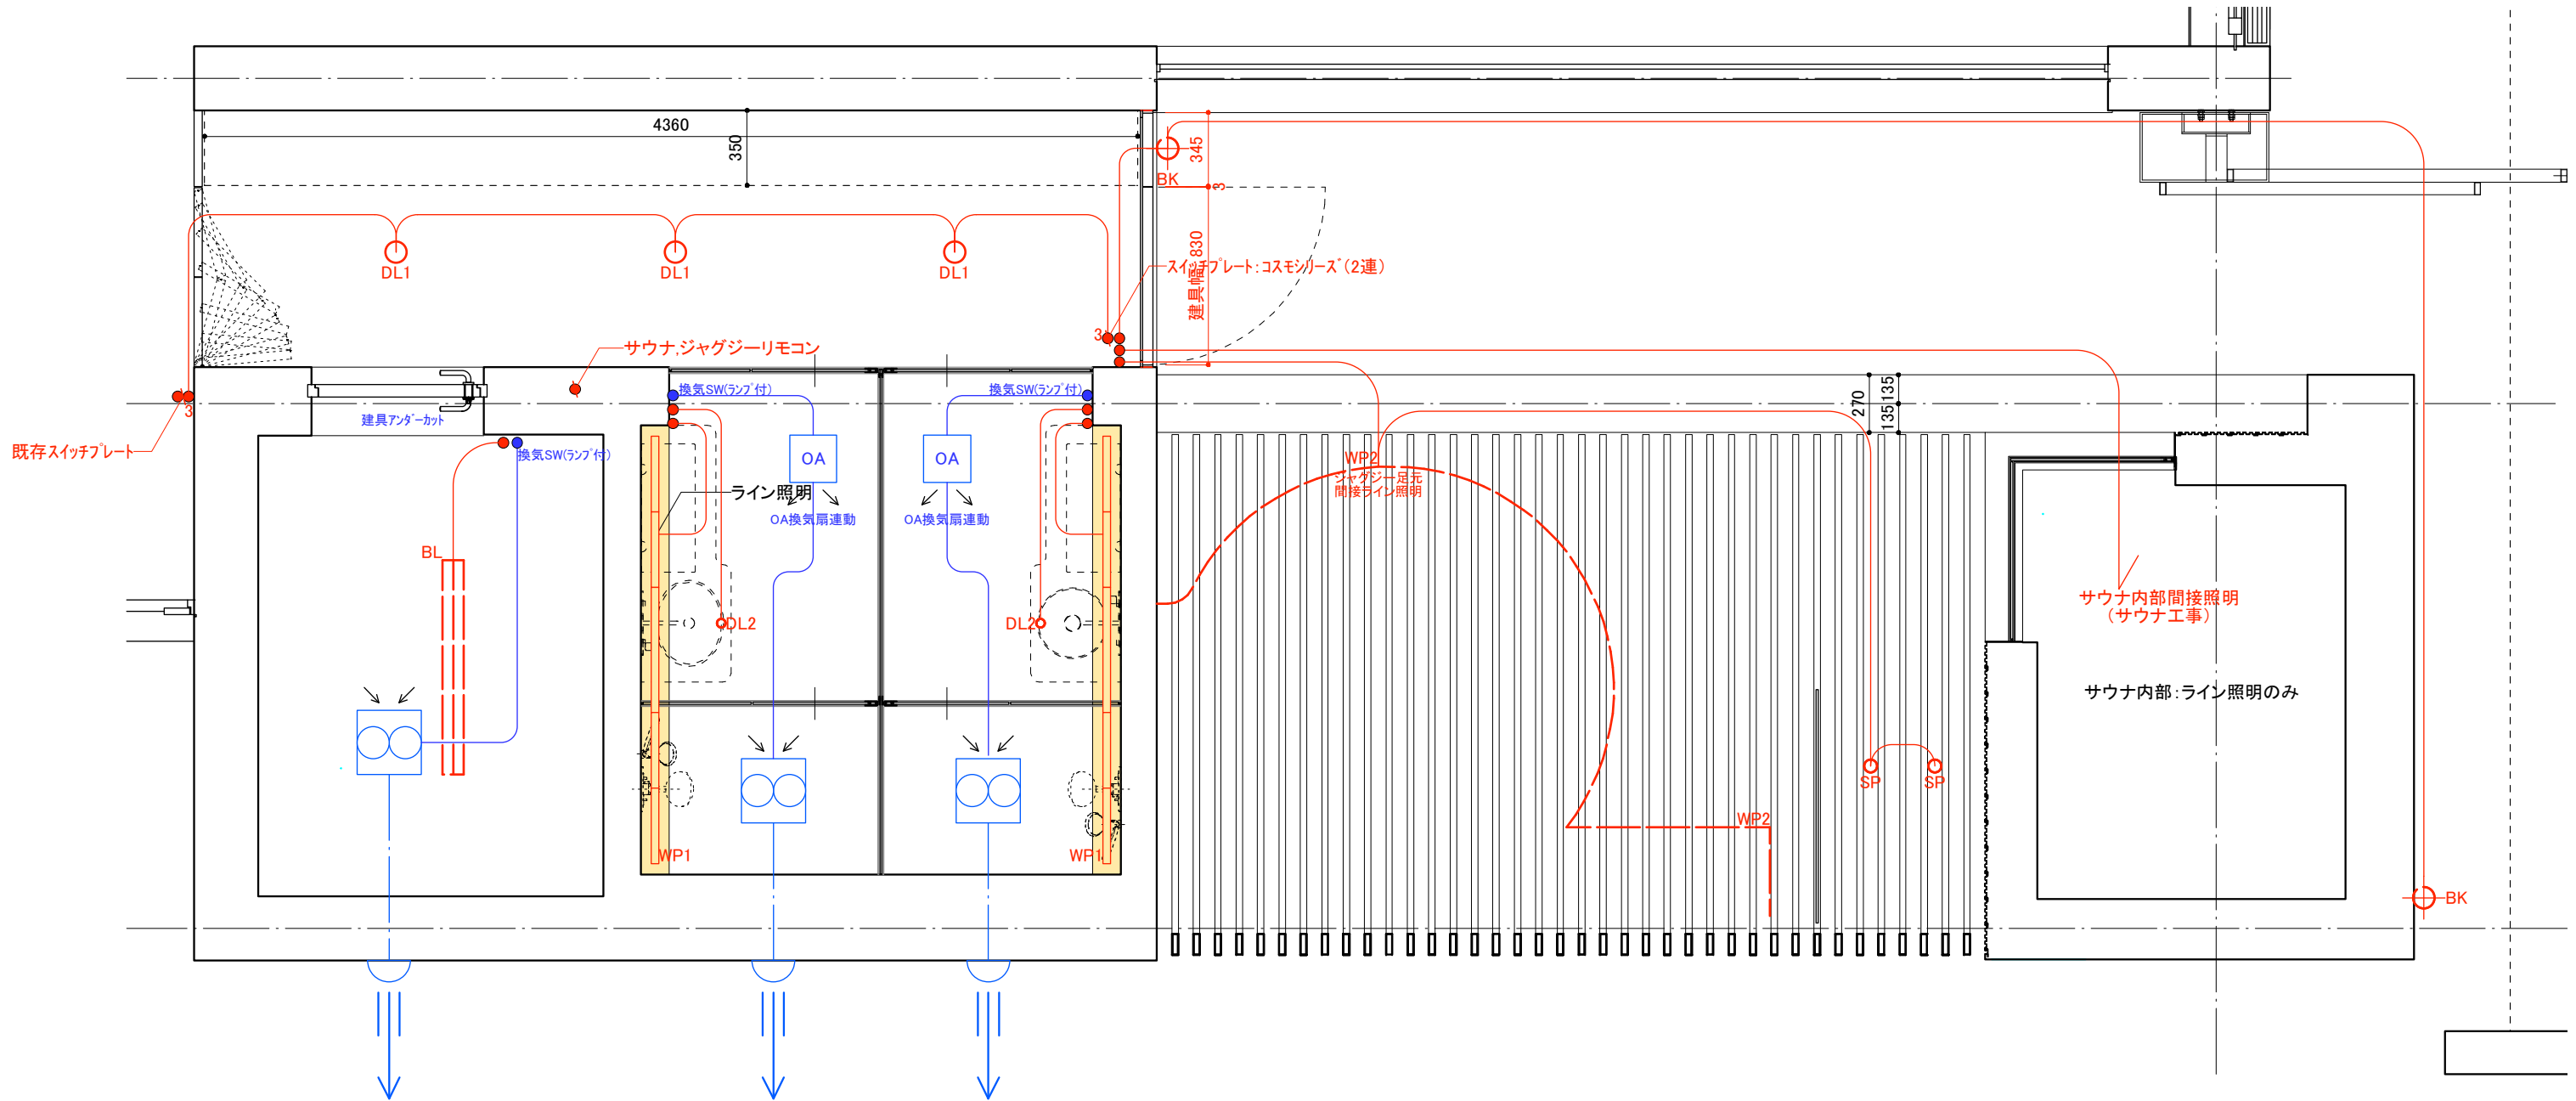

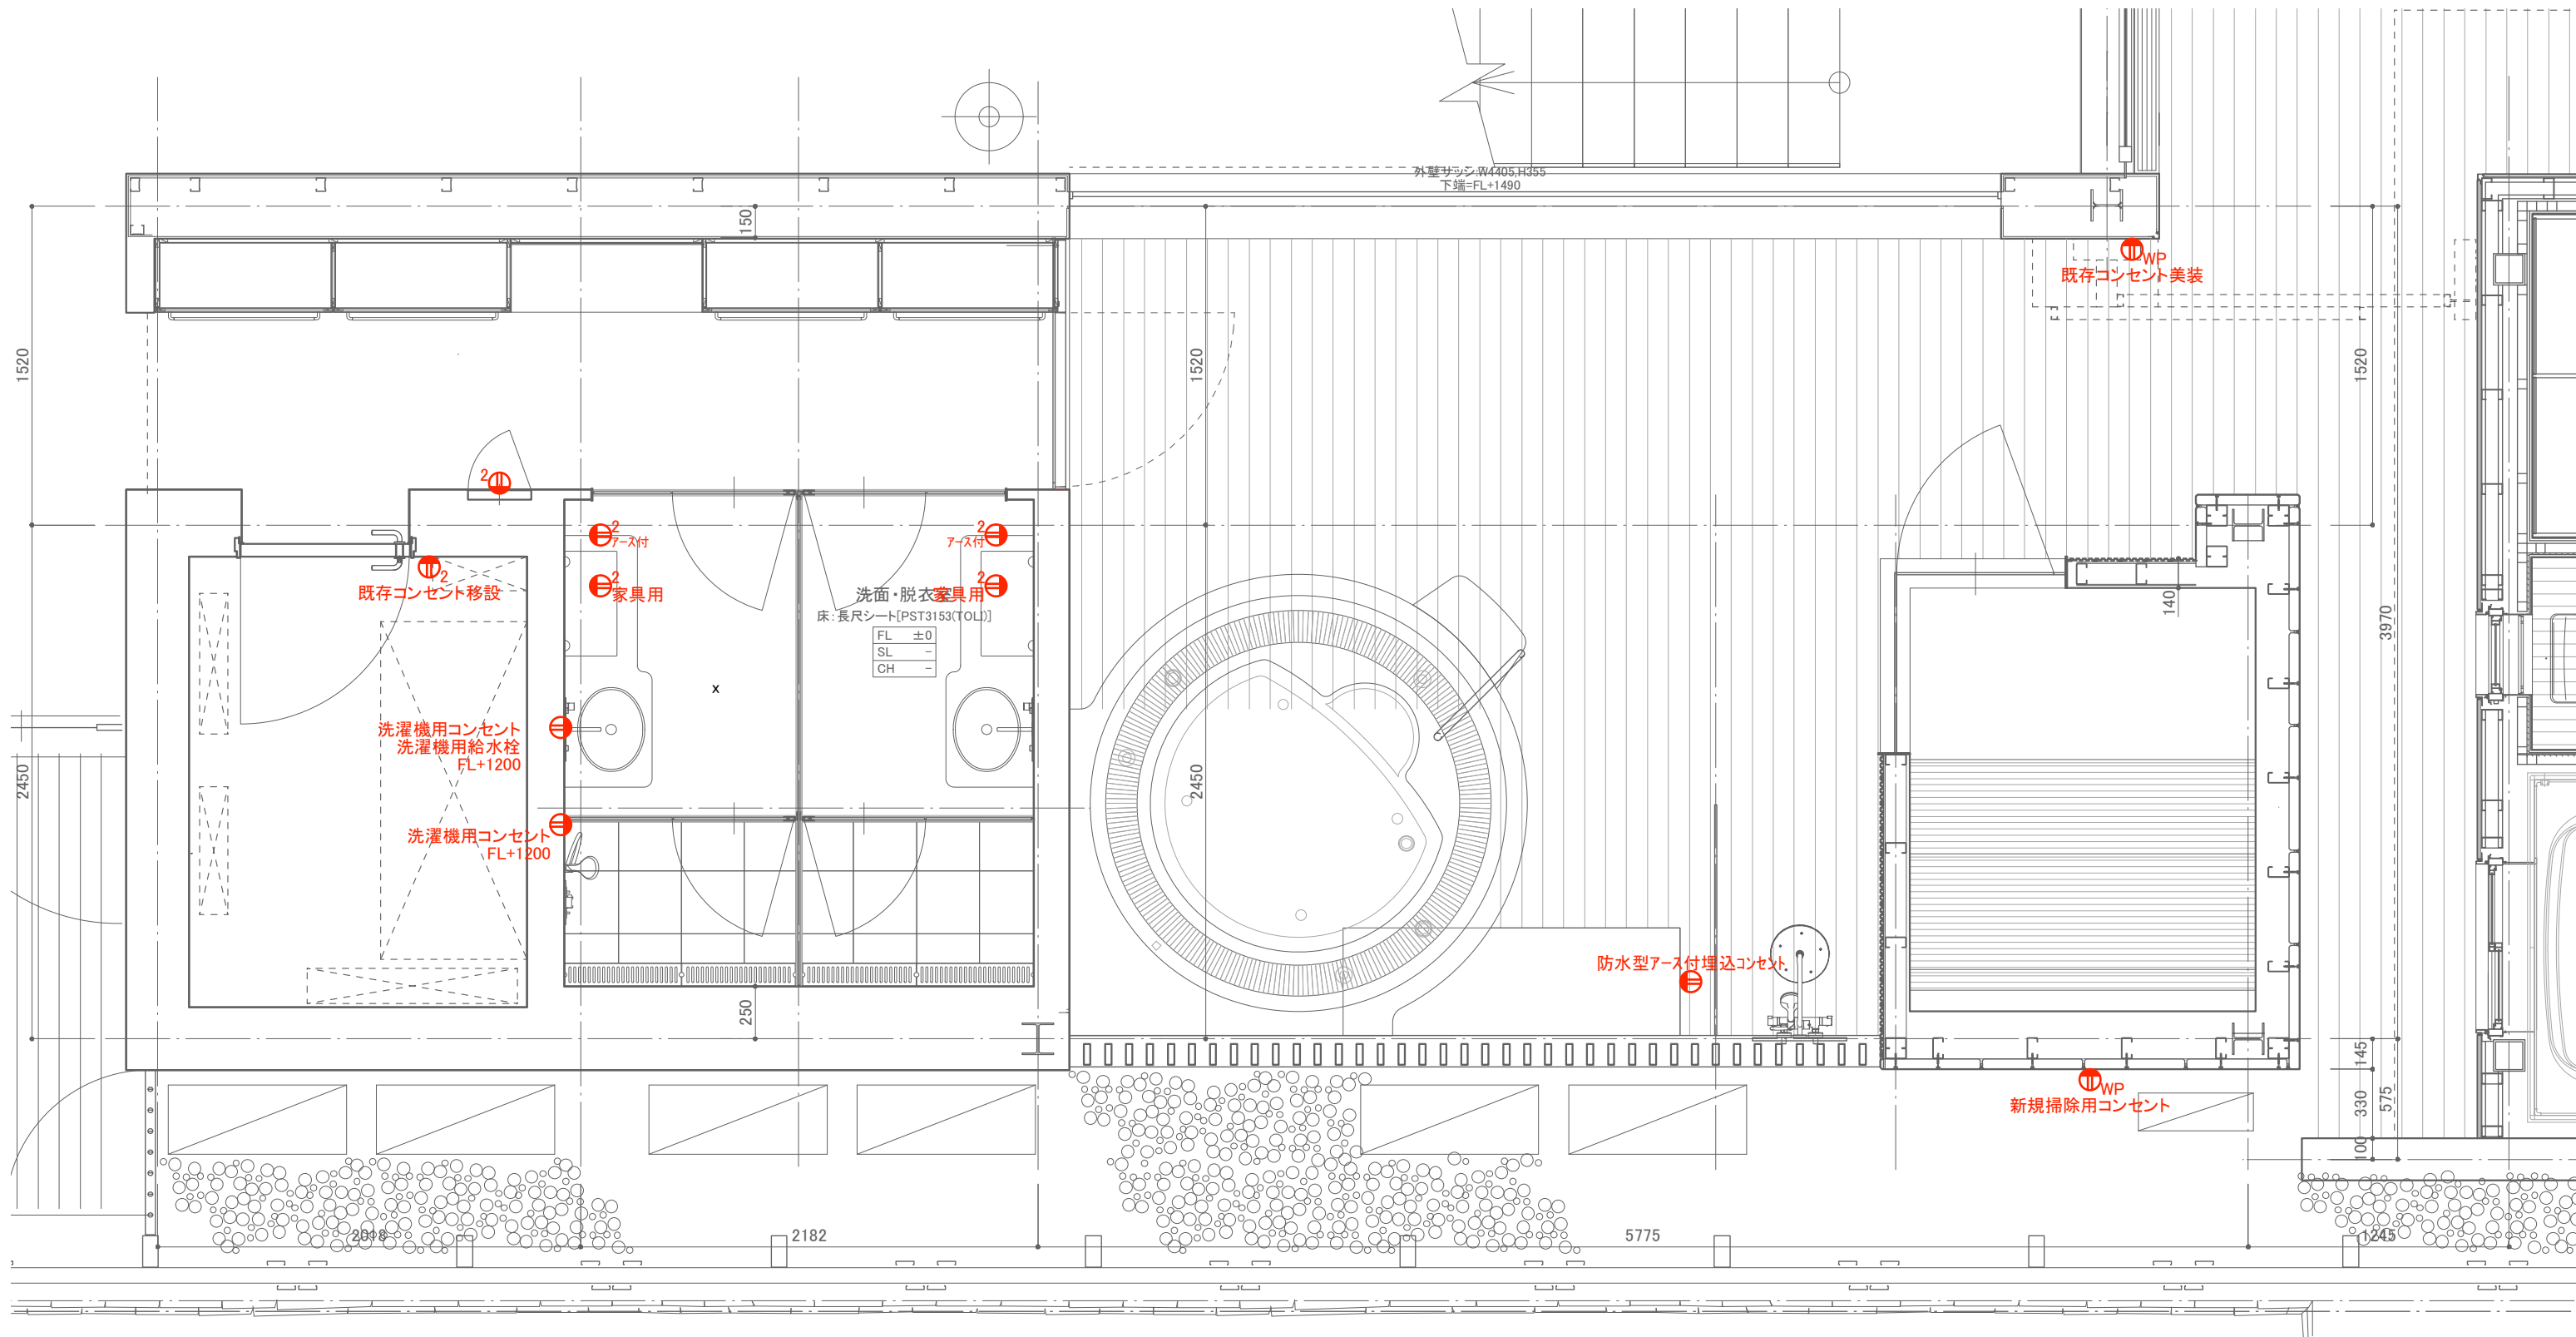


平面図 S1/30



防水形アース付埋込コンセント
(キャップ、絶縁サポート付)
DC1931EN ¥2,000
●15A・125V ●φ50(1)
●専用キャップ(DH1442E)付 ●絶縁サポート付
●専用キャップ(DH1442)をご使用ください。
(一般のキャップでは防水効果は得られません) *生産完了品(要在庫確認)

・コンセント高さは既存高さ合わせ

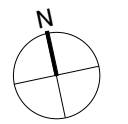

外部 レインシャワーセット



HG27493R 壁付式オーバーヘッドシャワー

品番	HG27493R
シリーズ	Raindance S300
ブランド	HANSGRÖHE
展示	東京ショールーム 大阪ショールーム

¥199,700
(税込 ¥219,670)



HG27451R シャワー取出金具

品番	HG27451R
シリーズ	シャワー周辺器具
ブランド	HANSGRÖHE
展示	東京ショールーム 大阪ショールーム

¥14,000
(税込 ¥15,400)



HG28536R ハンドシャワーヘッド (3段切替)

品番	HG28536R
シリーズ	シャワー周辺器具
ブランド	HANSGRÖHE
展示	東京ショールーム 大阪ショールーム

¥17,000
(税込 ¥18,700)



HG28135R センソフレックスシャワーホース (L=1750mm)

品番	HG28135R
シリーズ	シャワー周辺器具
ブランド	HANSGRÖHE
展示	東京ショールーム 大阪ショールーム

¥15,800
(税込 ¥17,880)



HG28633 ウォールバー

品番	HG28633
シリーズ	シャワー周辺器具
ブランド	HANSGRÖHE
展示	東京ショールーム 大阪ショールーム

¥30,400
(税込 ¥33,440)



HG45712 サーモスタット式埋込形湯水混合栓カバー部 (止水・切替機能付)

品番	HG45712
シリーズ	Axor One
ブランド	AXOR
デザイナー	Barber & Osgerby
展示	東京ショールーム 大阪ショールーム

¥214,100
(税込 ¥235,510)


シャワー室 シャワーセット x2



HG28536R ハンドシャワーヘッド (3段切替)

品番	HG28536R
シリーズ	シャワー周辺器具
ブランド	HANSGRÖHE
展示	東京ショールーム 大阪ショールーム

¥17,000
(税込 ¥18,700)

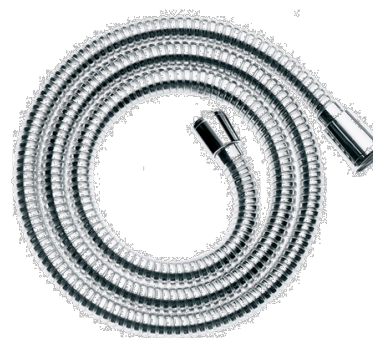

HG28135R センソフレックスシャワーホース (L=1750mm)

品番	HG28135R
シリーズ	シャワー周辺器具
ブランド	HANSGRÖHE
展示	東京ショールーム 大阪ショールーム

¥15,800
(税込 ¥17,880)



HG28633 ウォールバー

品番	HG28633
シリーズ	シャワー周辺器具
ブランド	HANSGRÖHE
展示	東京ショールーム 大阪ショールーム

¥30,400
(税込 ¥33,440)



HG13116S サーモスタット式シャワー用湯水混合栓

品番	HG13116S
シリーズ	Thermostat Comfort
ブランド	HANSGRÖHE
展示	東京ショールーム

¥69,800 ~ ¥90,600
(税込 ¥76,780) (税込 ¥99,660)

更衣室 水栓,洗面器 x2

壁付2ハンドル混合栓 125-001(カクダイ)



洗面器 GIW-82080.01(アドヴァン)



W400 H10 オーバル

■ ボウル単体
GIW-82080.01 (光沢)
設計価格 ¥49,000/台
材質:陶器製
W400mm × D320mm × H100mm
実容量:3.5ℓ
ボウル深さ:約70mm
オーバーフロー:無
カウンター開口:φ100
※別途、排水栓をご購入ください

